


2階24h換気図 1/100

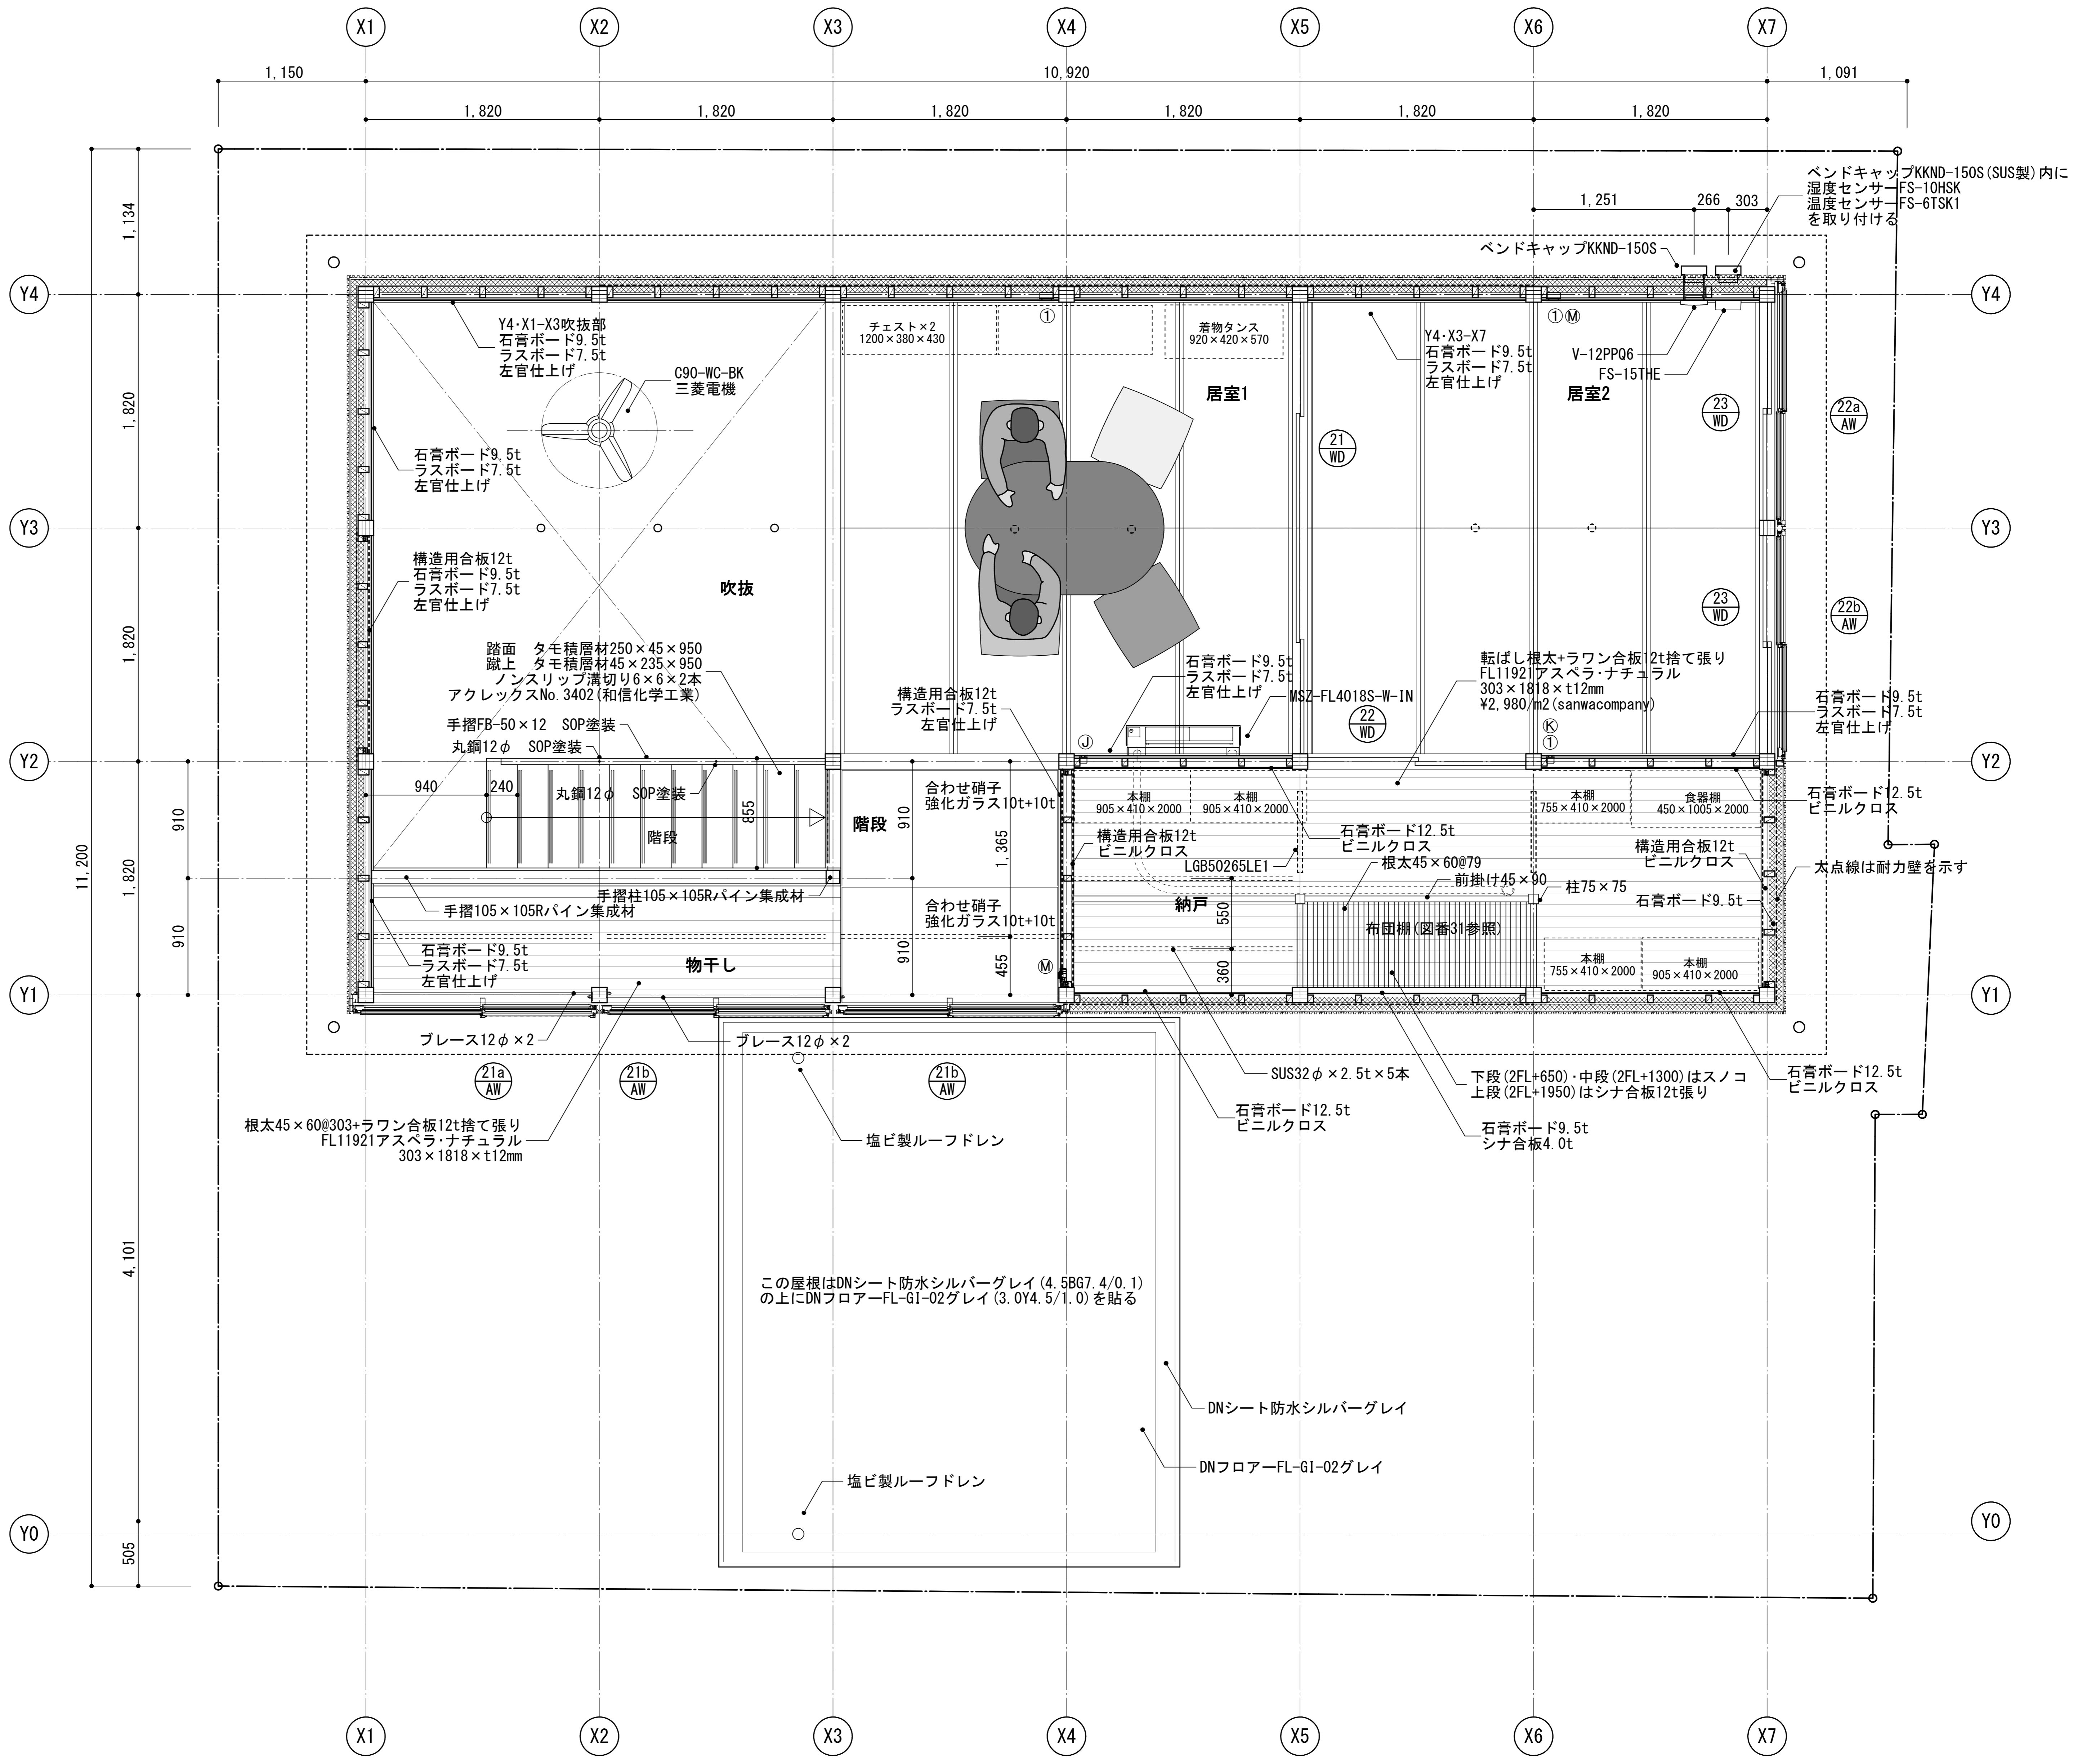

㊦吹抜・居室1・居室2
WCF8201AK
WN3021A011

①居室1
物置

㊦居室1
吹抜 3路

㊦居室2
納戸

㊦階段・居室2
SHK28617・SHK28627
けむり当番2種壁埋込型
AG100V端子式・運動観機・子機
警報音・音声警報機能付

※AW-21a・AW-21b・AW-22a・AW-22bは防火設備

設計年月日	2017.02.15 図面作成 2018.04.11 Y4通り内装仕上げ修正・階段手摺欄柵明記 2018.06.21 水切り防水修正	2018.06.28 敷地修正・エアコン追加 2019.06.13 竣工図	工事名	長村邸新築工事	図面名	2階平面図	縮尺	A1 1/30・100 A3 1/60・200	-Architect Office- Stray Sheep 〒920-0847石川県金沢市堀川町24-2 076-262-8712 Tontana@str.incl.ne.jp	No.	04
-------	--	--	-----	---------	-----	-------	----	----------------------------	---	-----	----