


※南面の太点線内×印は「延焼の恐れのない部分」
 ※外壁に取り付けるサッシュは全て「防火設備」
 ※外壁に取り付けるバンドキャップは全て「ダンパー付」

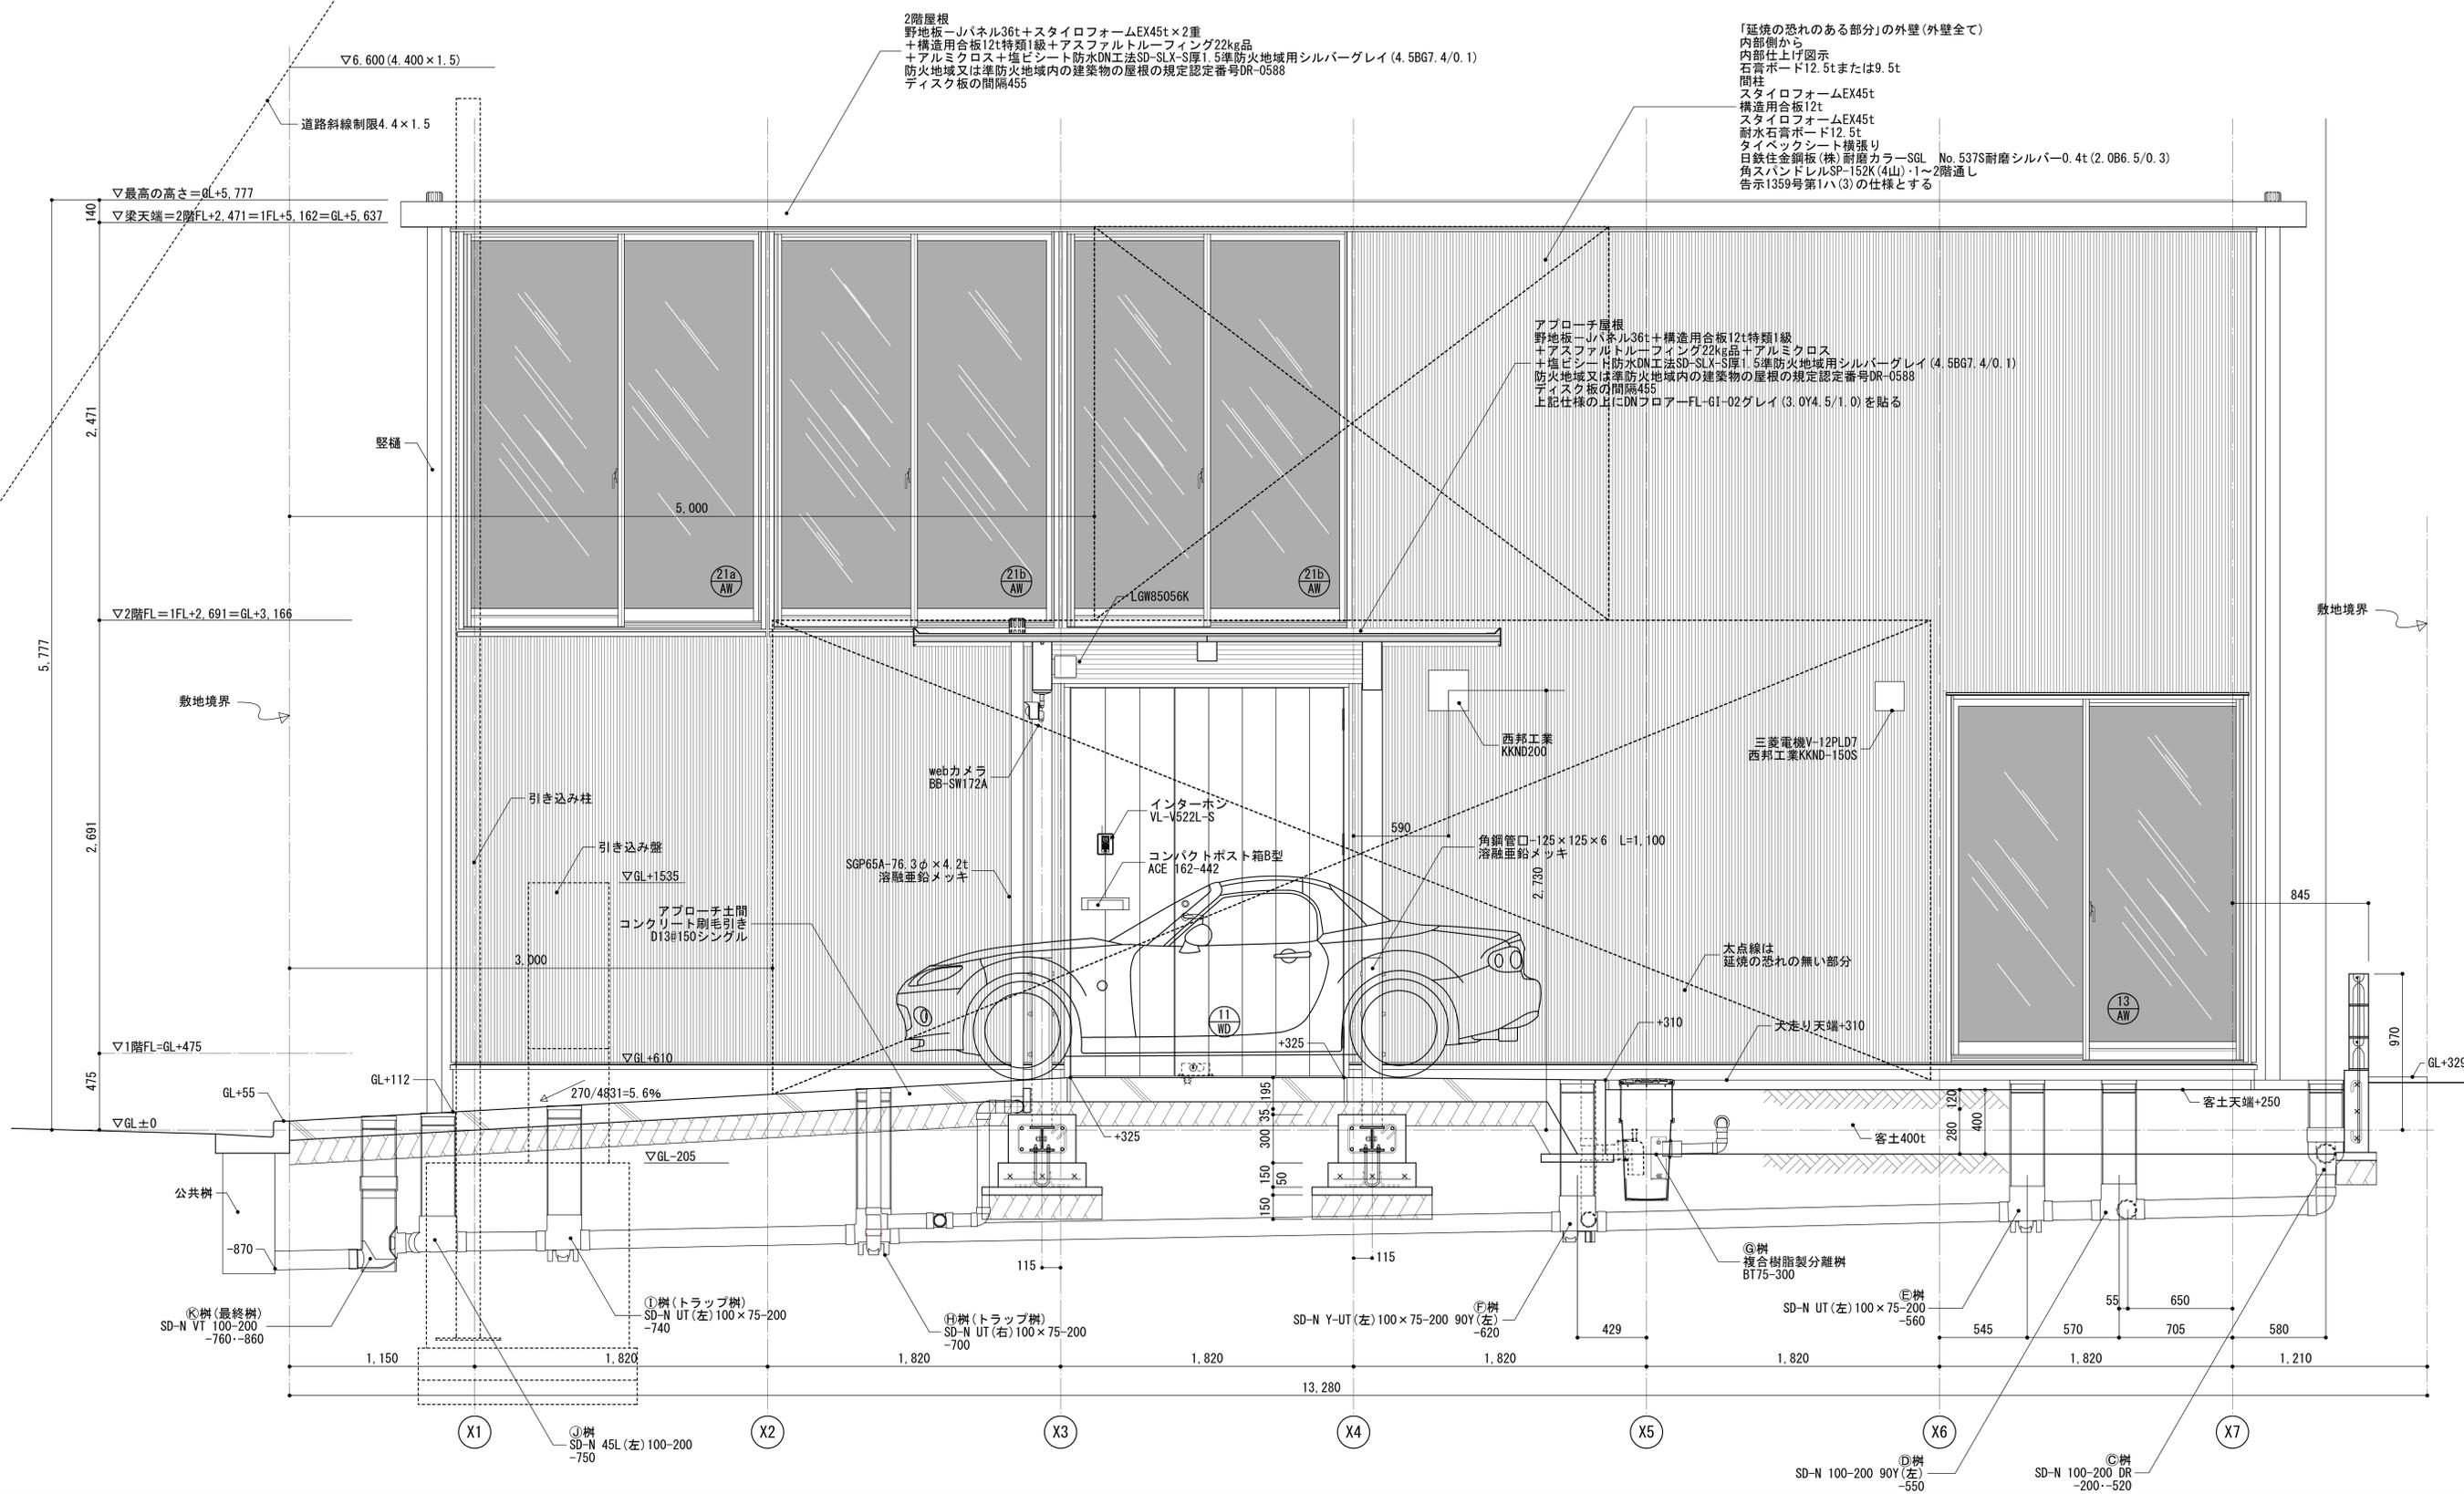

設計年月日	2018.06.21	2018.08.30
	05.21 外壁・防水修正	05.30 倉庫換気扇追加
	07.05 最高高さ等修正	05.20 竣工図
	08.27 図修正	

工事名	長村邸新築工事	図面名	立面図-1 南面	縮尺	A1 1/20 A3 1/40
-----	---------	-----	----------	----	--------------------

- Architect Office -	一級建築士事務所石川県知事登録第12879号	No.	08
Stray Sheep	長村寛行		
	〒920-0847 石川県金沢市堀川町24-2 076-282-8712 fontana@stray-sheep.incl.ne.jp		