


※東面は全て延焼の恐れのある部分  
 ※外壁に取り付けるサッシュは全て「防火設備」  
 ※外壁に取り付けるバンドキャップは全て「ダンパー付」

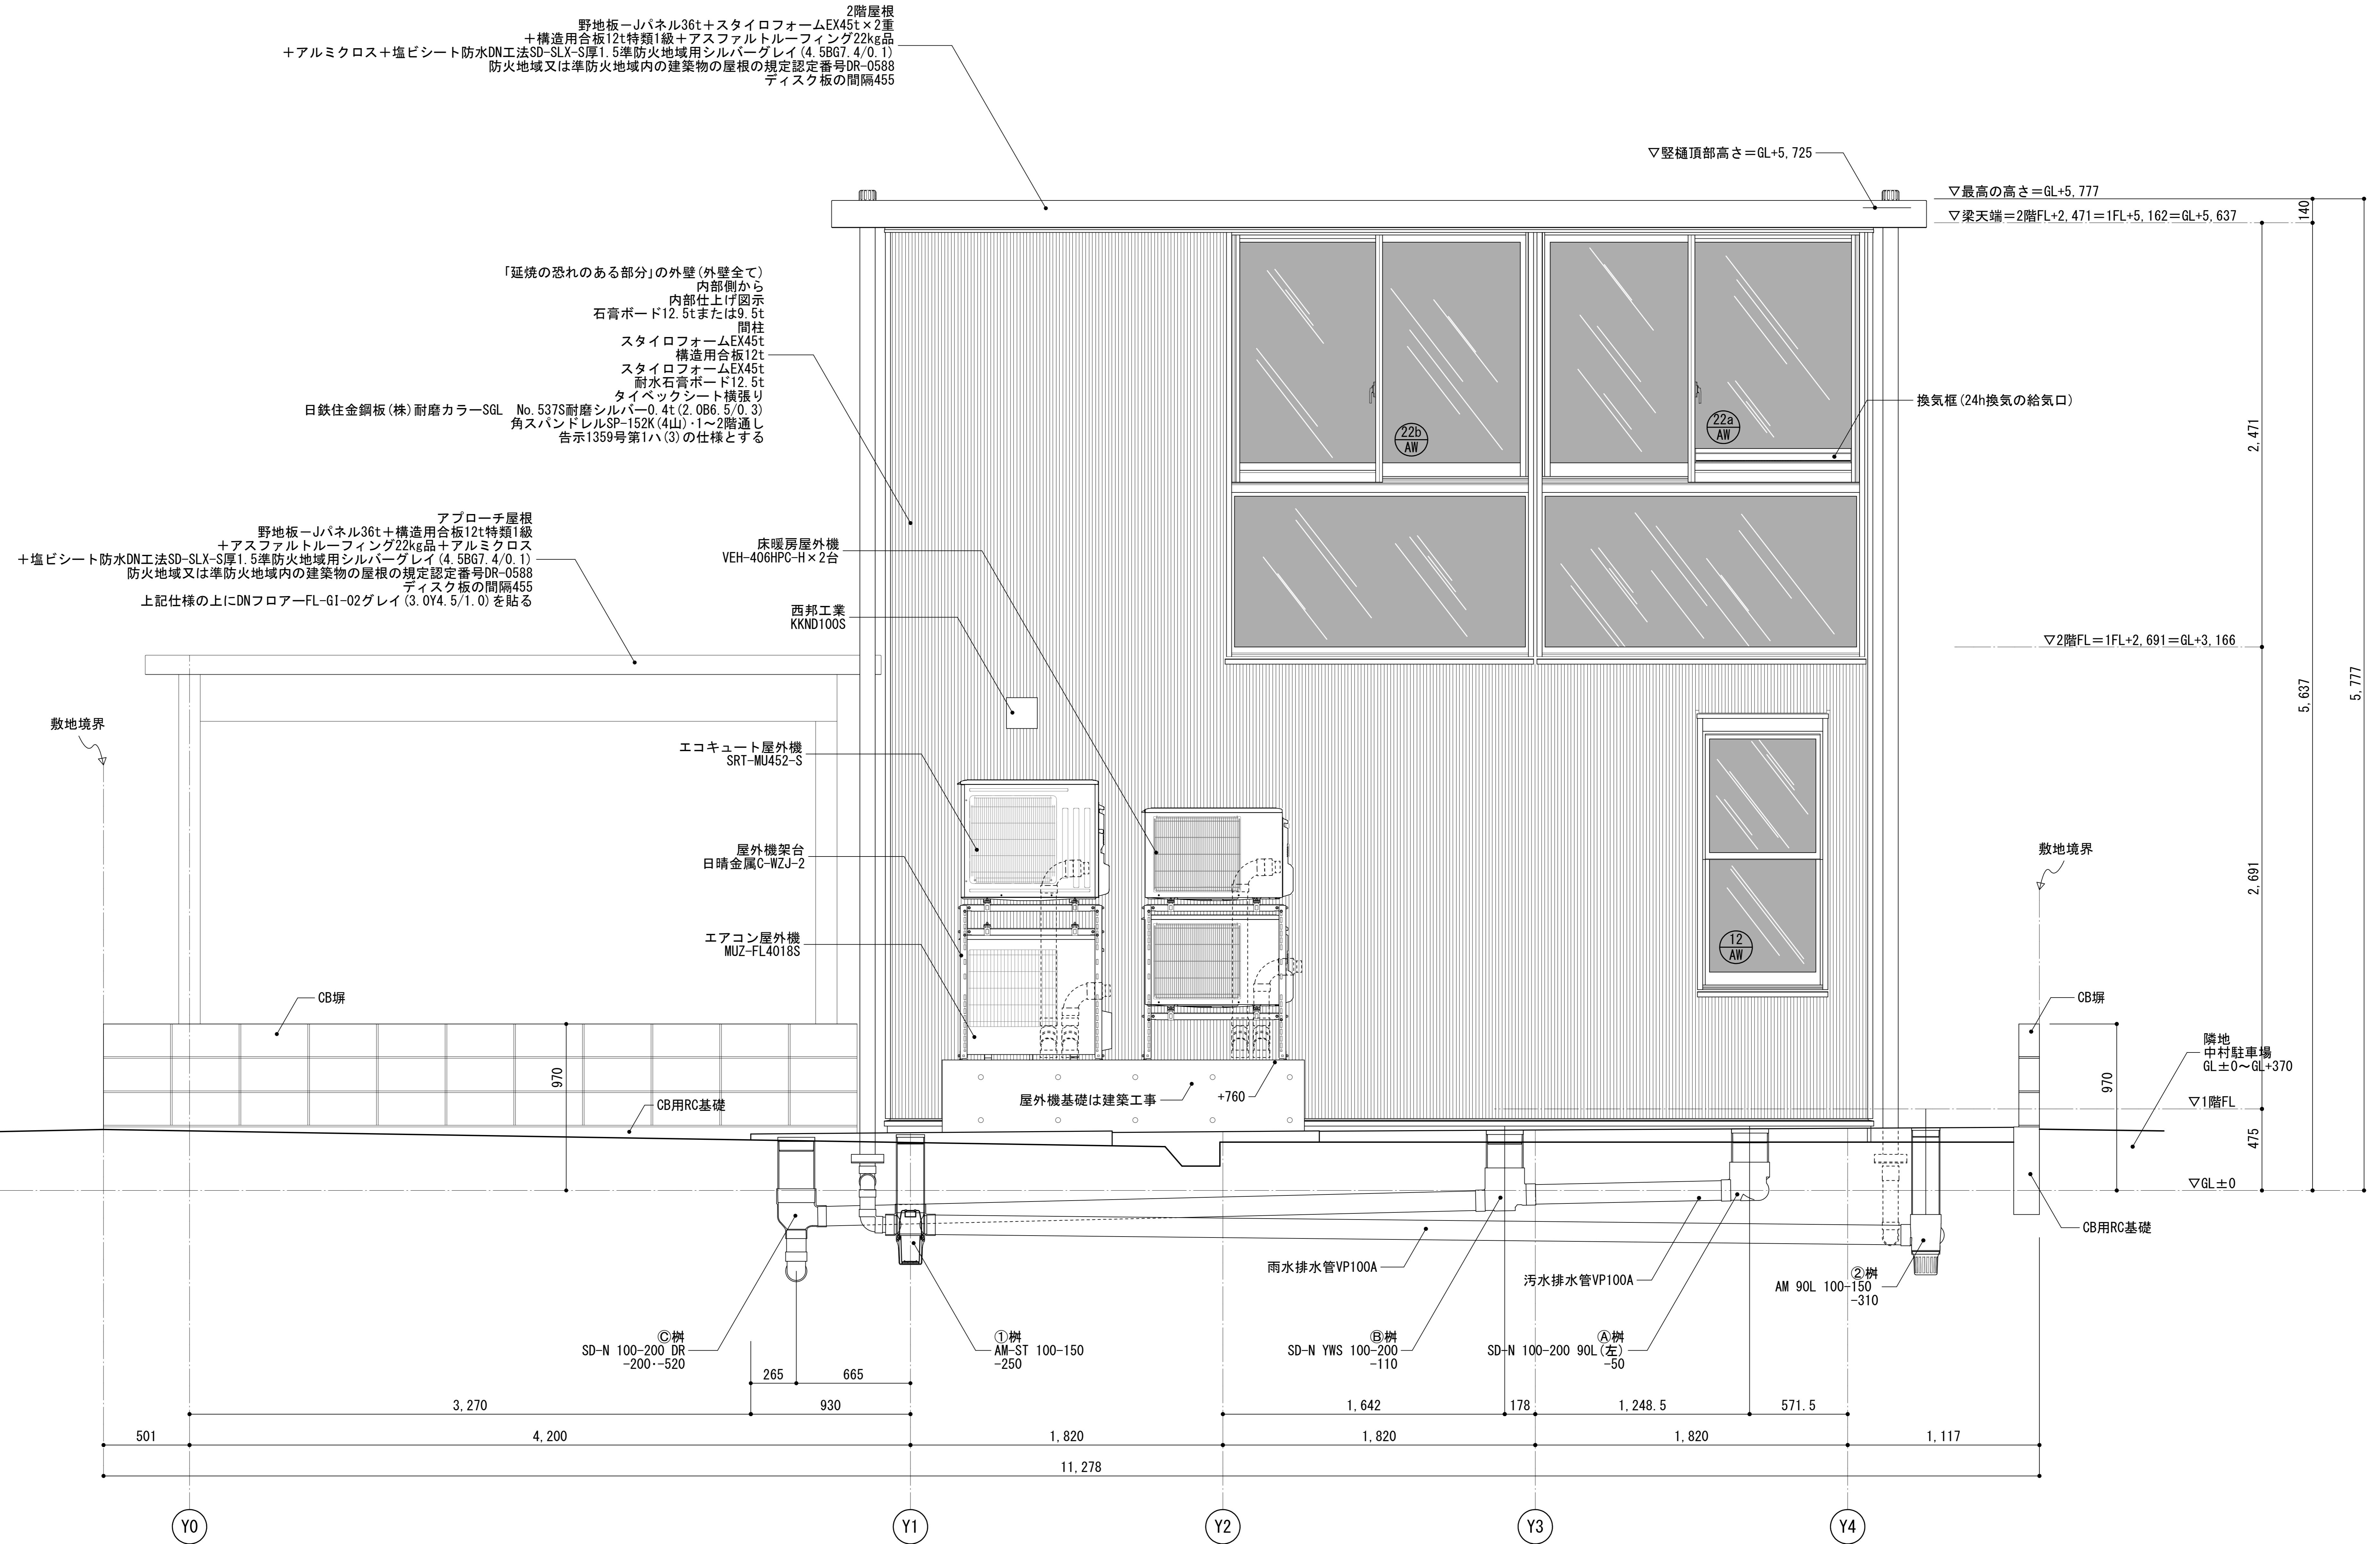

設計年月日	2018.06.21	06.21	外壁・防水修正	2019.05.20	竣工図
	07.05	07.05	最高高さ等修正		
	08.27	08.27	図修正		

工事名 長村邸新築工事

図面名 立面図-3 東面

縮尺 A1 1/20  
A3 1/40

-Architect Office-  
**Stray Sheep**

一級建築士事務所石川県知事登録第12879号  
 長村寛行  
 〒920-0847石川県金沢市堀川町24-2  
 076-262-8712 fontana@stray-sheep.incl.ne.jp

No. 09