


2階屋根 野地板-Jパネル(一部米松集成材36t)+スタイロフォームEX45t×2重
 +構造用合板12t+アスファルトルーフィング22kg品+アルミクロス+塩ビシート防水DN工法SD-SLX-S
 準防火地域用(シルバーグレイ)・防火地域又は準防火地域内の建築物の屋根の規定認定番号DR-0588

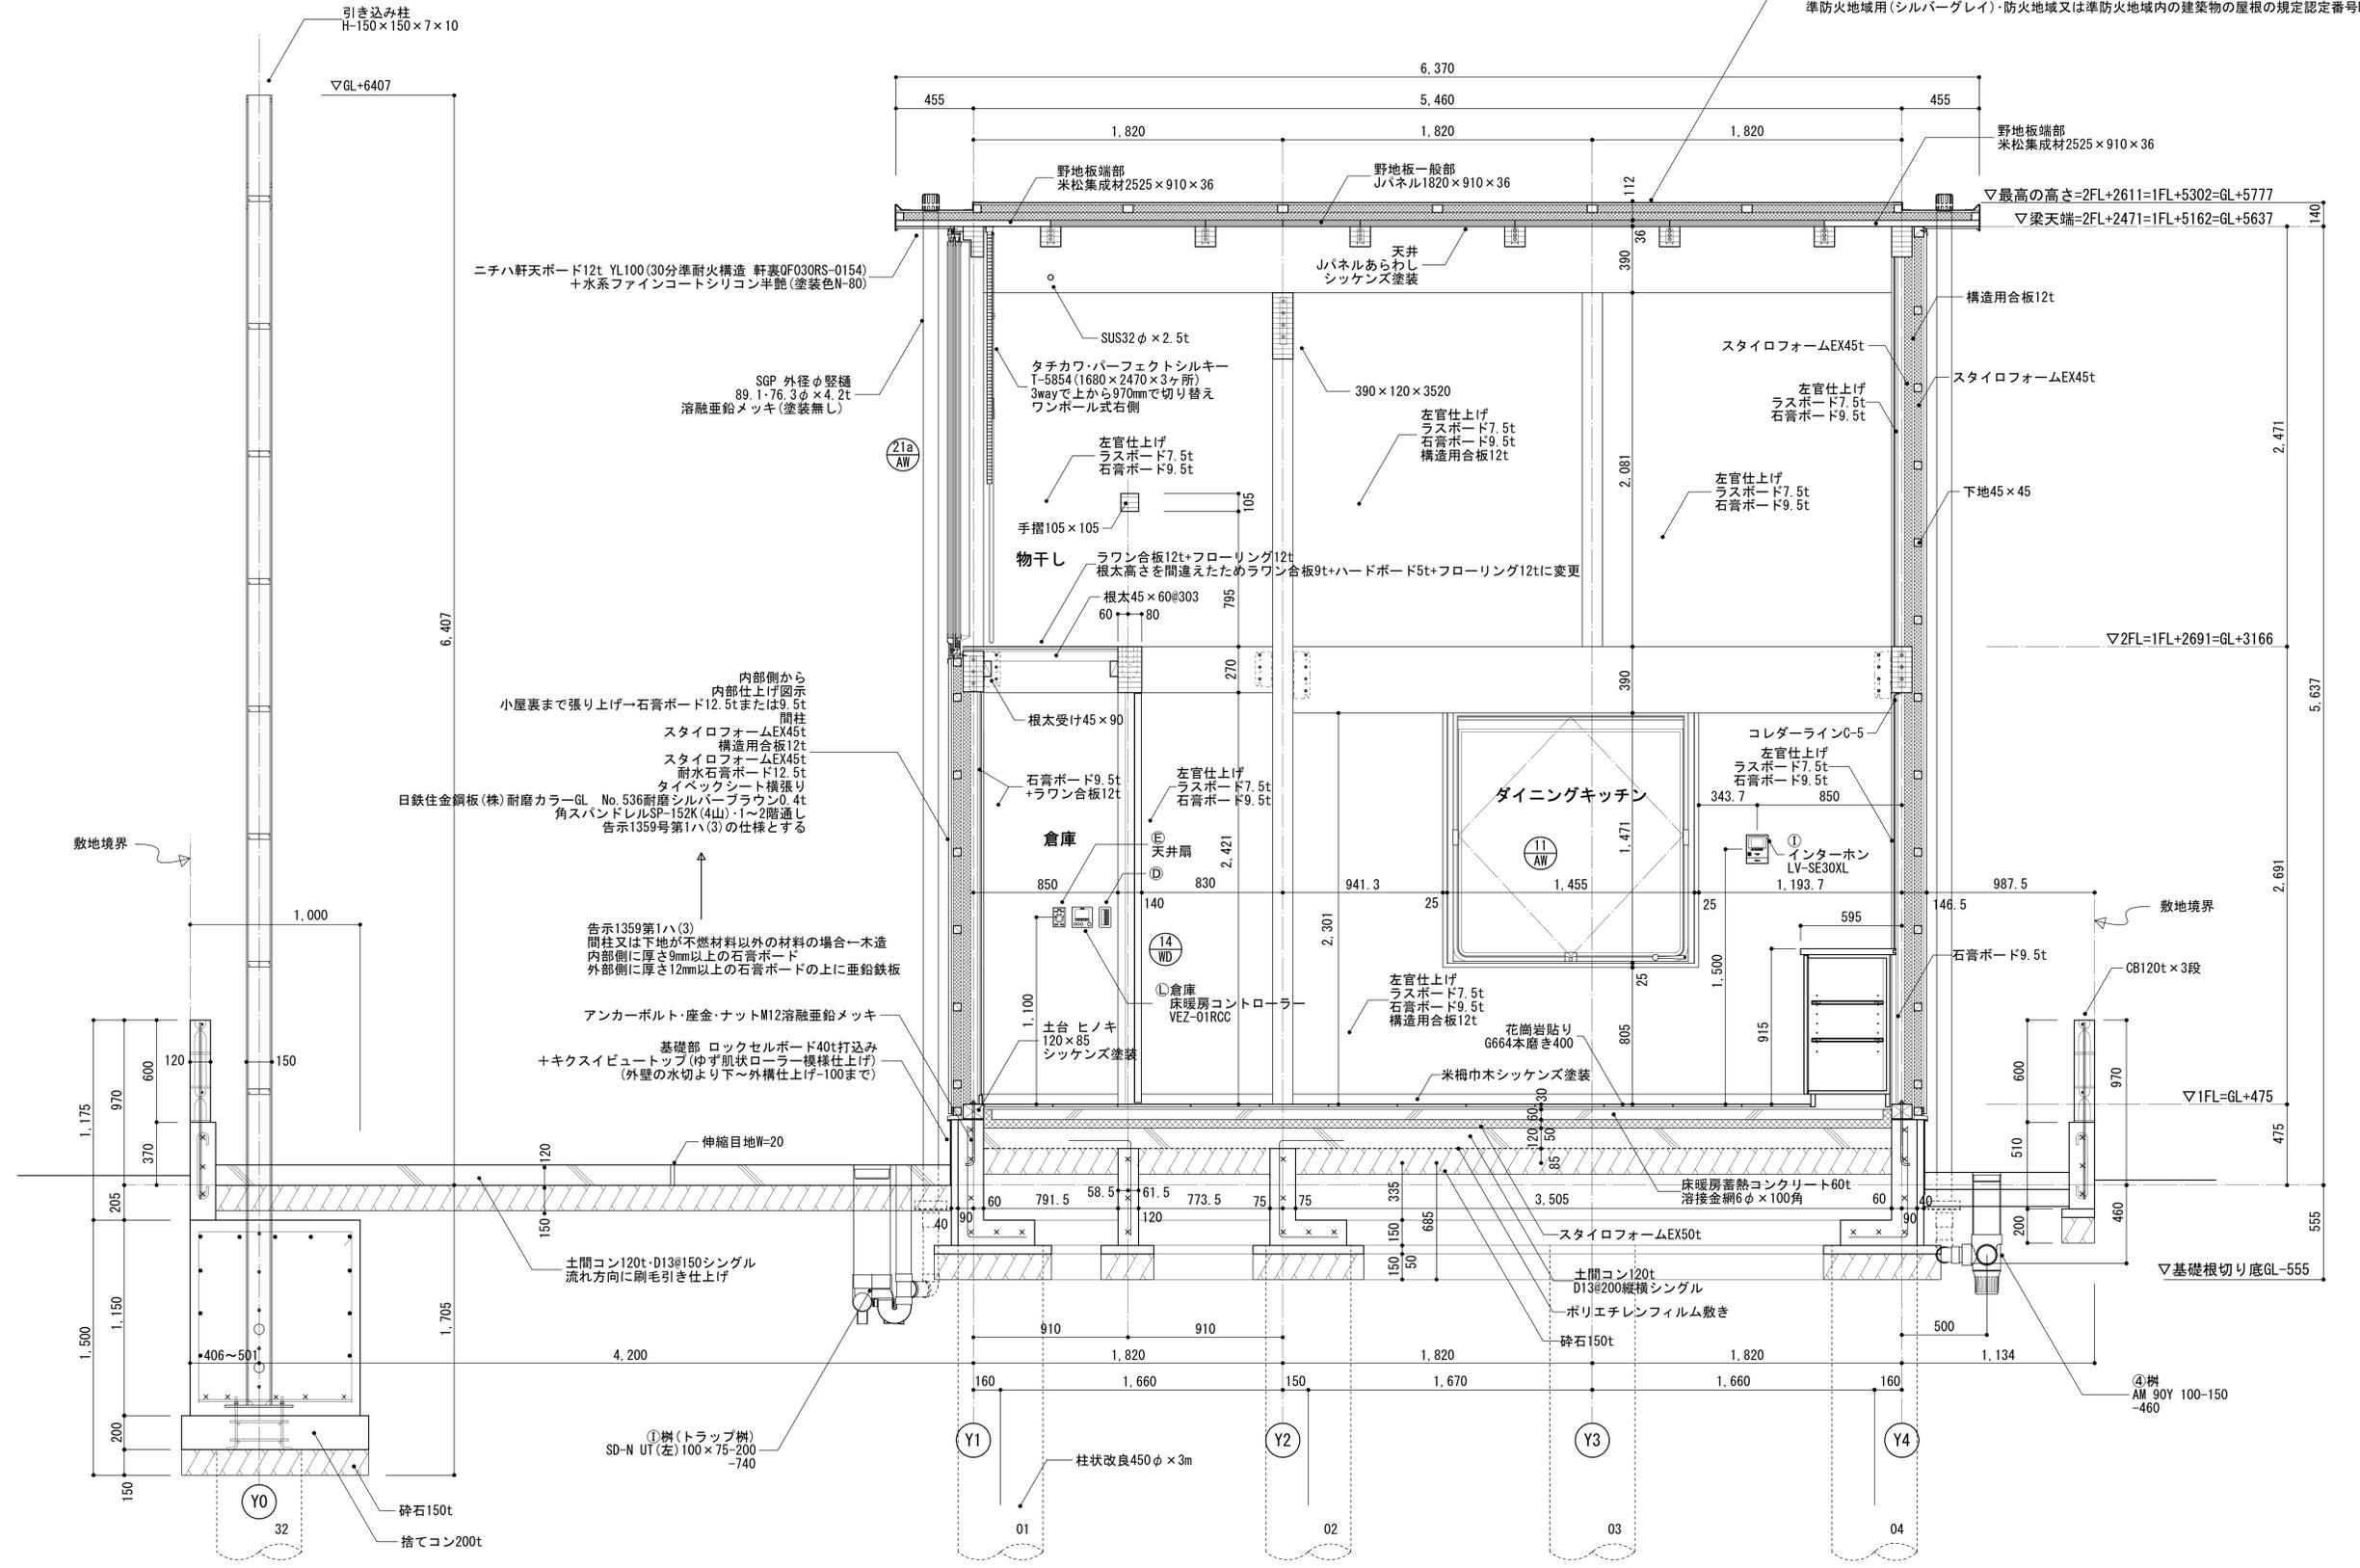

設計年月日	2017.09.27	図面作成	2018.06.27	図修正
	2018.01.16	シート防水認定番号修正	2019.05.23	竣工図
	05.21	梁修正		

工事名	長村邸新築工事	図面名	X1通り断面図	縮尺	A1 1/20 A3 1/40
-----	---------	-----	---------	----	--------------------

-Architect Office-	一級建築士事務所石川県知事登録第12879号
Stray Sheep	長村寛行
	〒920-0847石川県金沢市堀川町24-2 076-262-8712 Tontana@stray.incl.ne.jp