
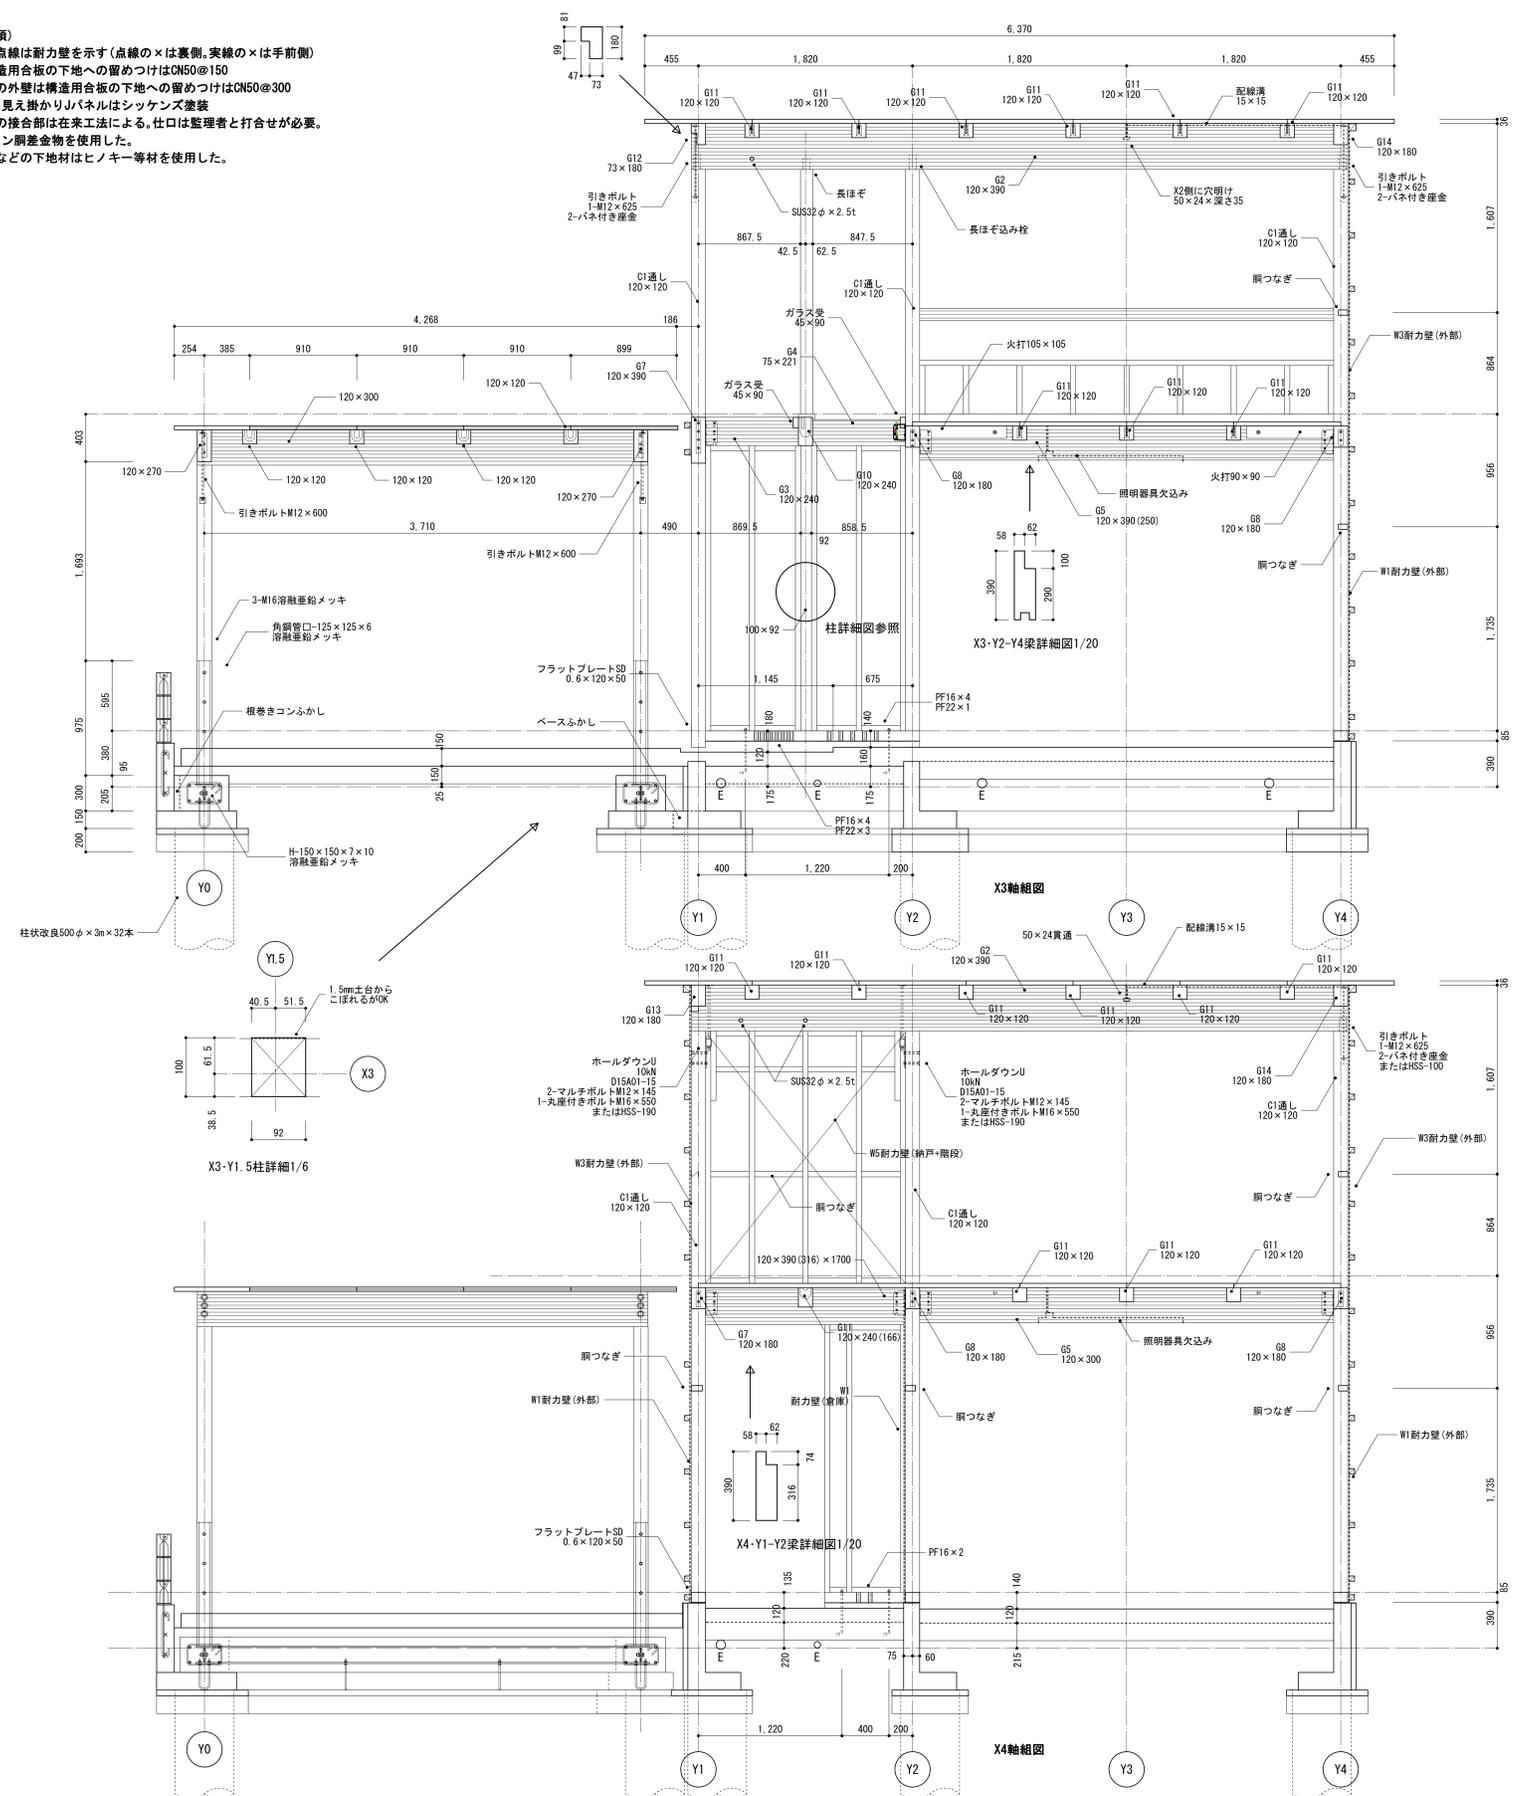


注意(共通事項)
 ・×印及び太点線は耐力壁を示す(点線の×は裏側、実線の×は手前側)
 ・耐力壁の構造用合板の下地への留めつけはCN50@150
 ・耐力壁以外の外壁は構造用合板の下地への留めつけはCN50@300
 ・土台・柱・梁・見え掛かりパネルはシッケンズ塗装
 ・梁・柱・土台の接合部は在来工法による。仕口は監理者と打合せが必要。
 ・→テックワン調整金物を使用した。
 ・間柱や胴縁などの下地材はヒノキ等材を使用した。

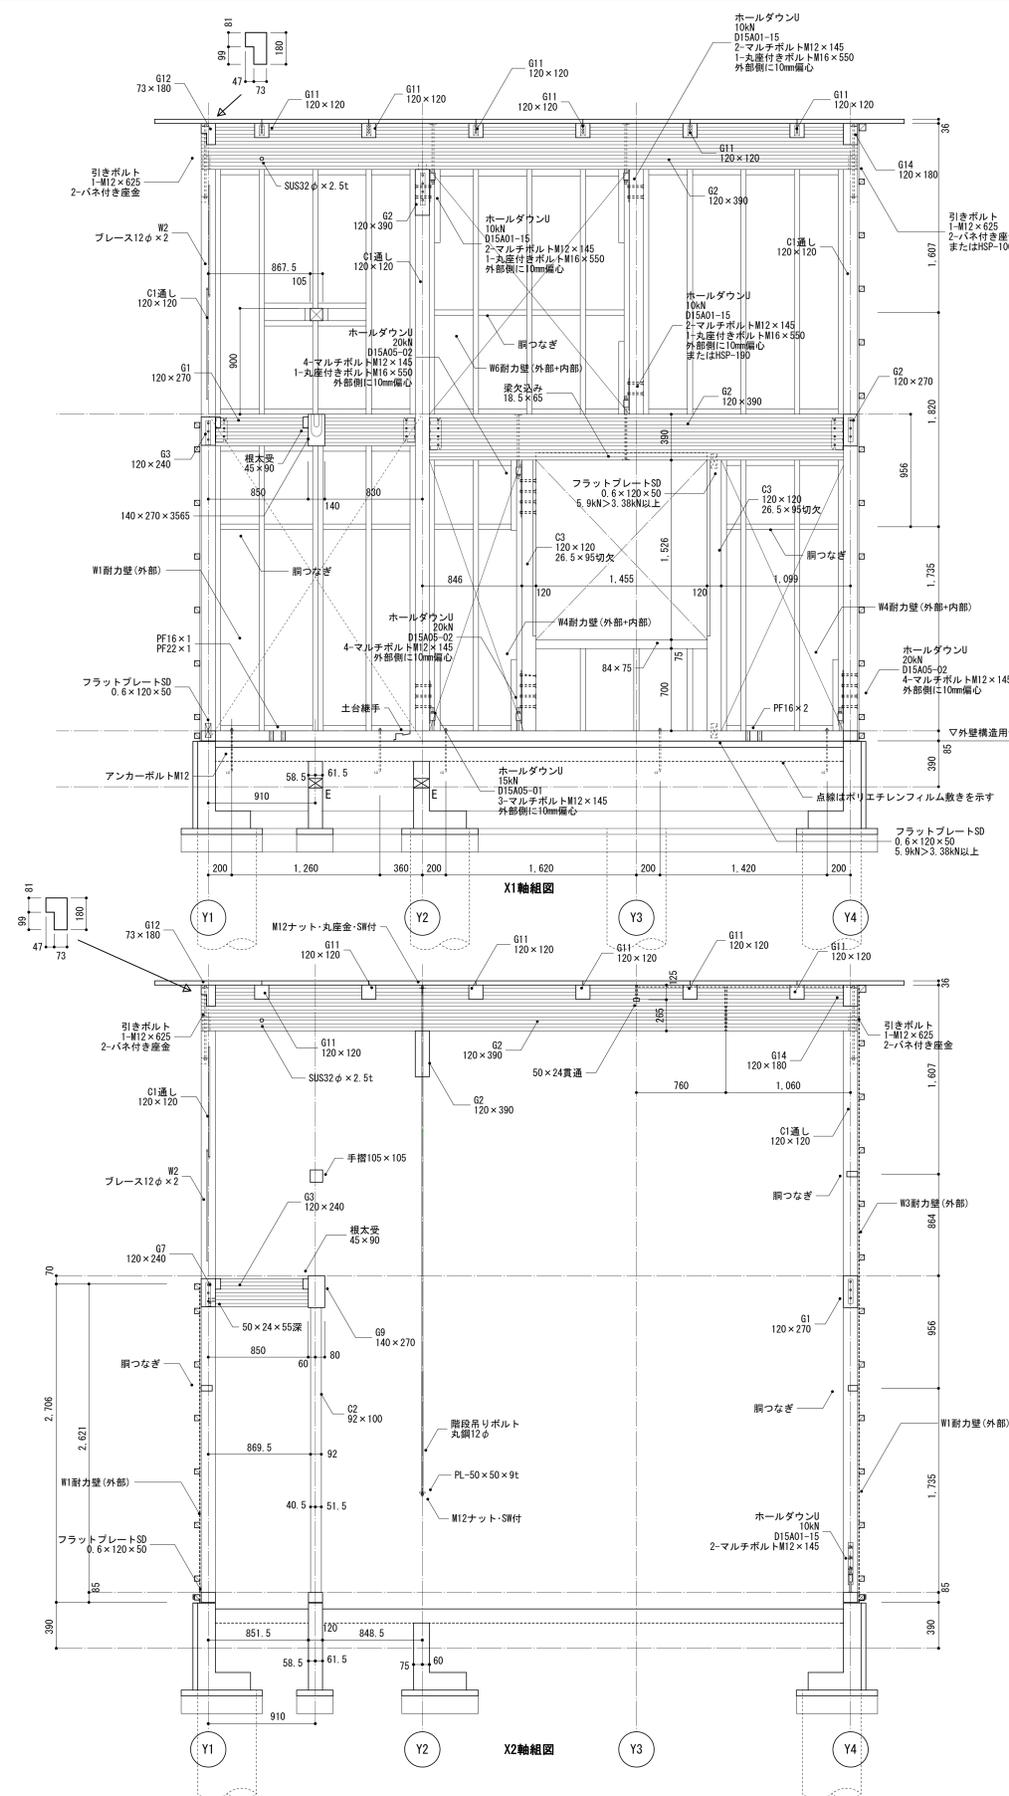

設計年月日	2017.10.02 図面作成 2018.05.21 梁成修正 2019.06.28 図修正	2018.01.31 ピン金物・アンカーボルト 2019.01.29 間柱修正 2019.06.05 竣工図	工事名	長村邸新築工事	図面名	軸組図—1 X1・X2・X3・X4軸組図	縮尺	A1 1/6・20・30 A3 1/12・40・60	-Architect Office- Stray Sheep	一級建築士事務所石川県知事登録第12879号 長村寛行 〒920-0847石川県金沢市堀川町24-2 076-262-8712 Tontana@stray.incl.ne.jp	Yoshiura Architects Office Co., Ltd (有)吉村建築設計室 吉村重紀 一級建築士第170789号 構造設計一級建築士第3802号	No.	42
-------	------------------------------------------------------	--------------------------------------------------------------	-----	---------	-----	-------------------------	----	-------------------------------	------------------------------------------	---------------------------------------------------------------------------------------------------	--------------------------------------------------------------------------------------------	-----	----