




※土台・柱・梁・見え掛かりパネルはシッケンズ塗装

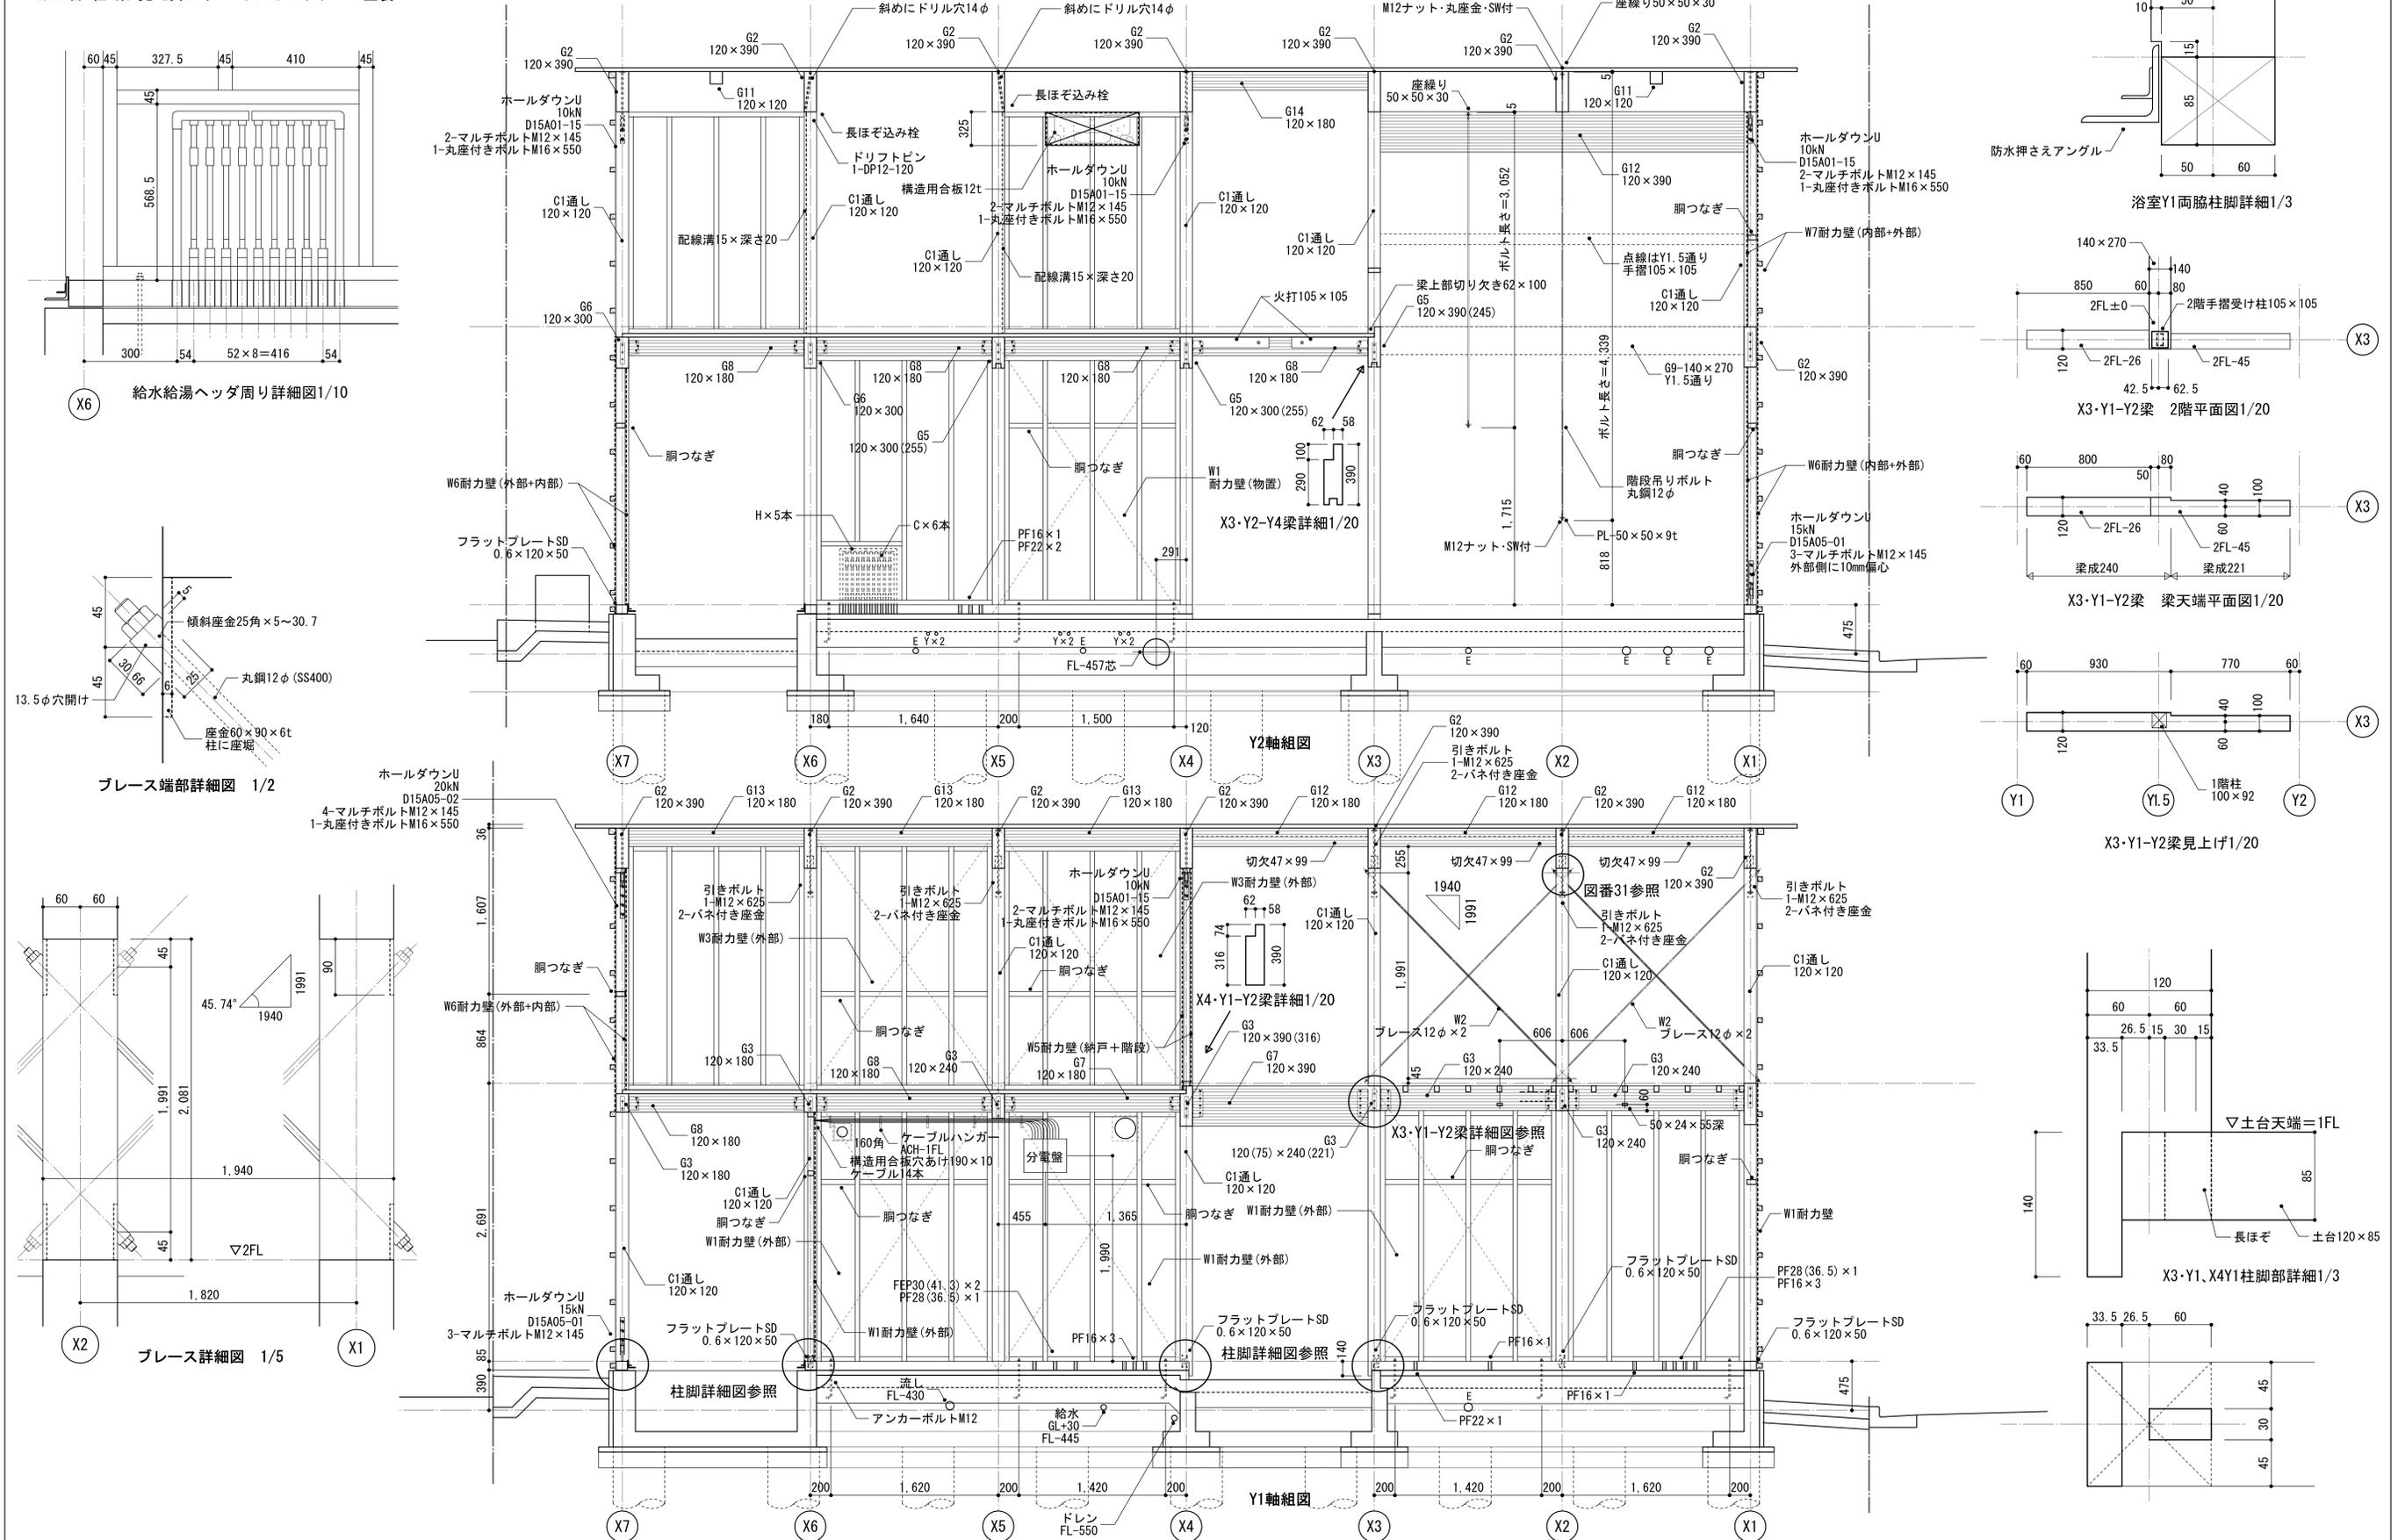



X6 給水給湯ヘッド周り詳細図1/10

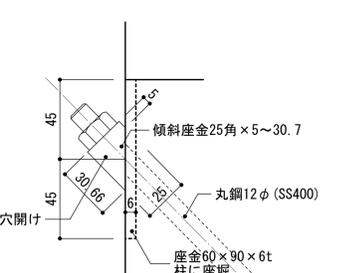


ブレース端部詳細図 1/2

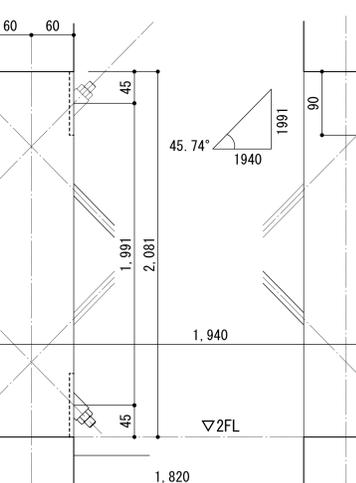

X2 ブレース詳細図 1/5

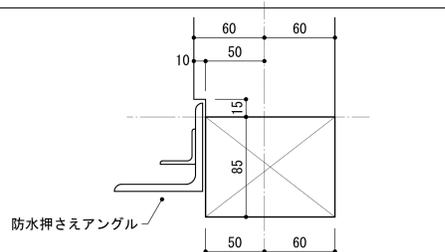 


浴室Y1両脇柱脚詳細1/3

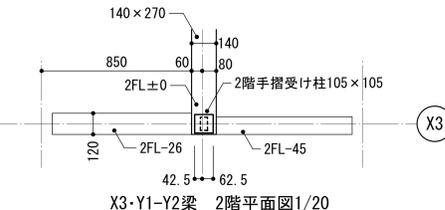


X3-Y1-Y2梁 2階平面図1/20




X3-Y1-Y2梁 梁天端平面図1/20

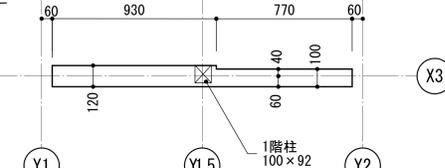

X3-Y1-Y2梁見上げ1/20

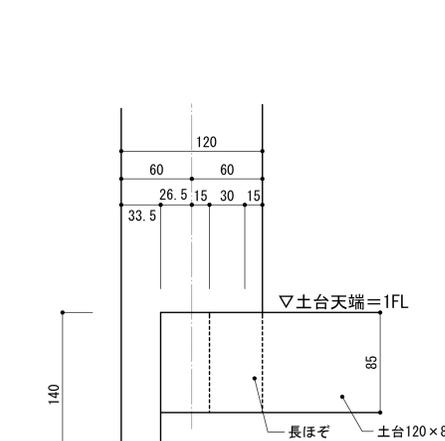

X3-Y1, X4Y1柱脚部詳細1/3

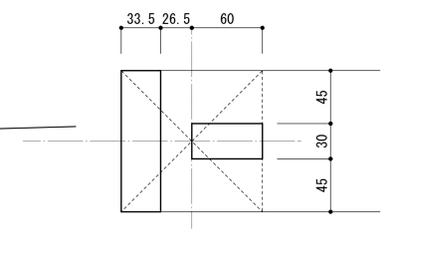

設計年月日	2017.10.02 図面作成 2018.05.21 梁成修正 2018.06.28 図修正	2018.10.31 ビン金物 2019.01.29 関係修正 2019.05.06 竣工図	工事名	長村邸新築工事	図面名	軸組図—3 Y1-Y2軸組図	縮尺	A1 1/3・6・10・30 A3 1/6・12・20・60	-Architect Office- Stray Sheep	一級建築士事務所石川県知事登録第12879号 長村寛行 〒920-0847石川県金沢市堀川町24-2 076-282-8712 Tontana@stray.incl.ne.jp	Yoshimura Architects Office Co., Ltd (有)吉村建築設計室 吉村重紀 一級建築士第170789号 構造設計一級建築士第3802号	No.	44
-------	--	--	-----	---------	-----	-------------------	----	-----------------------------------	--	---	---	-----	----