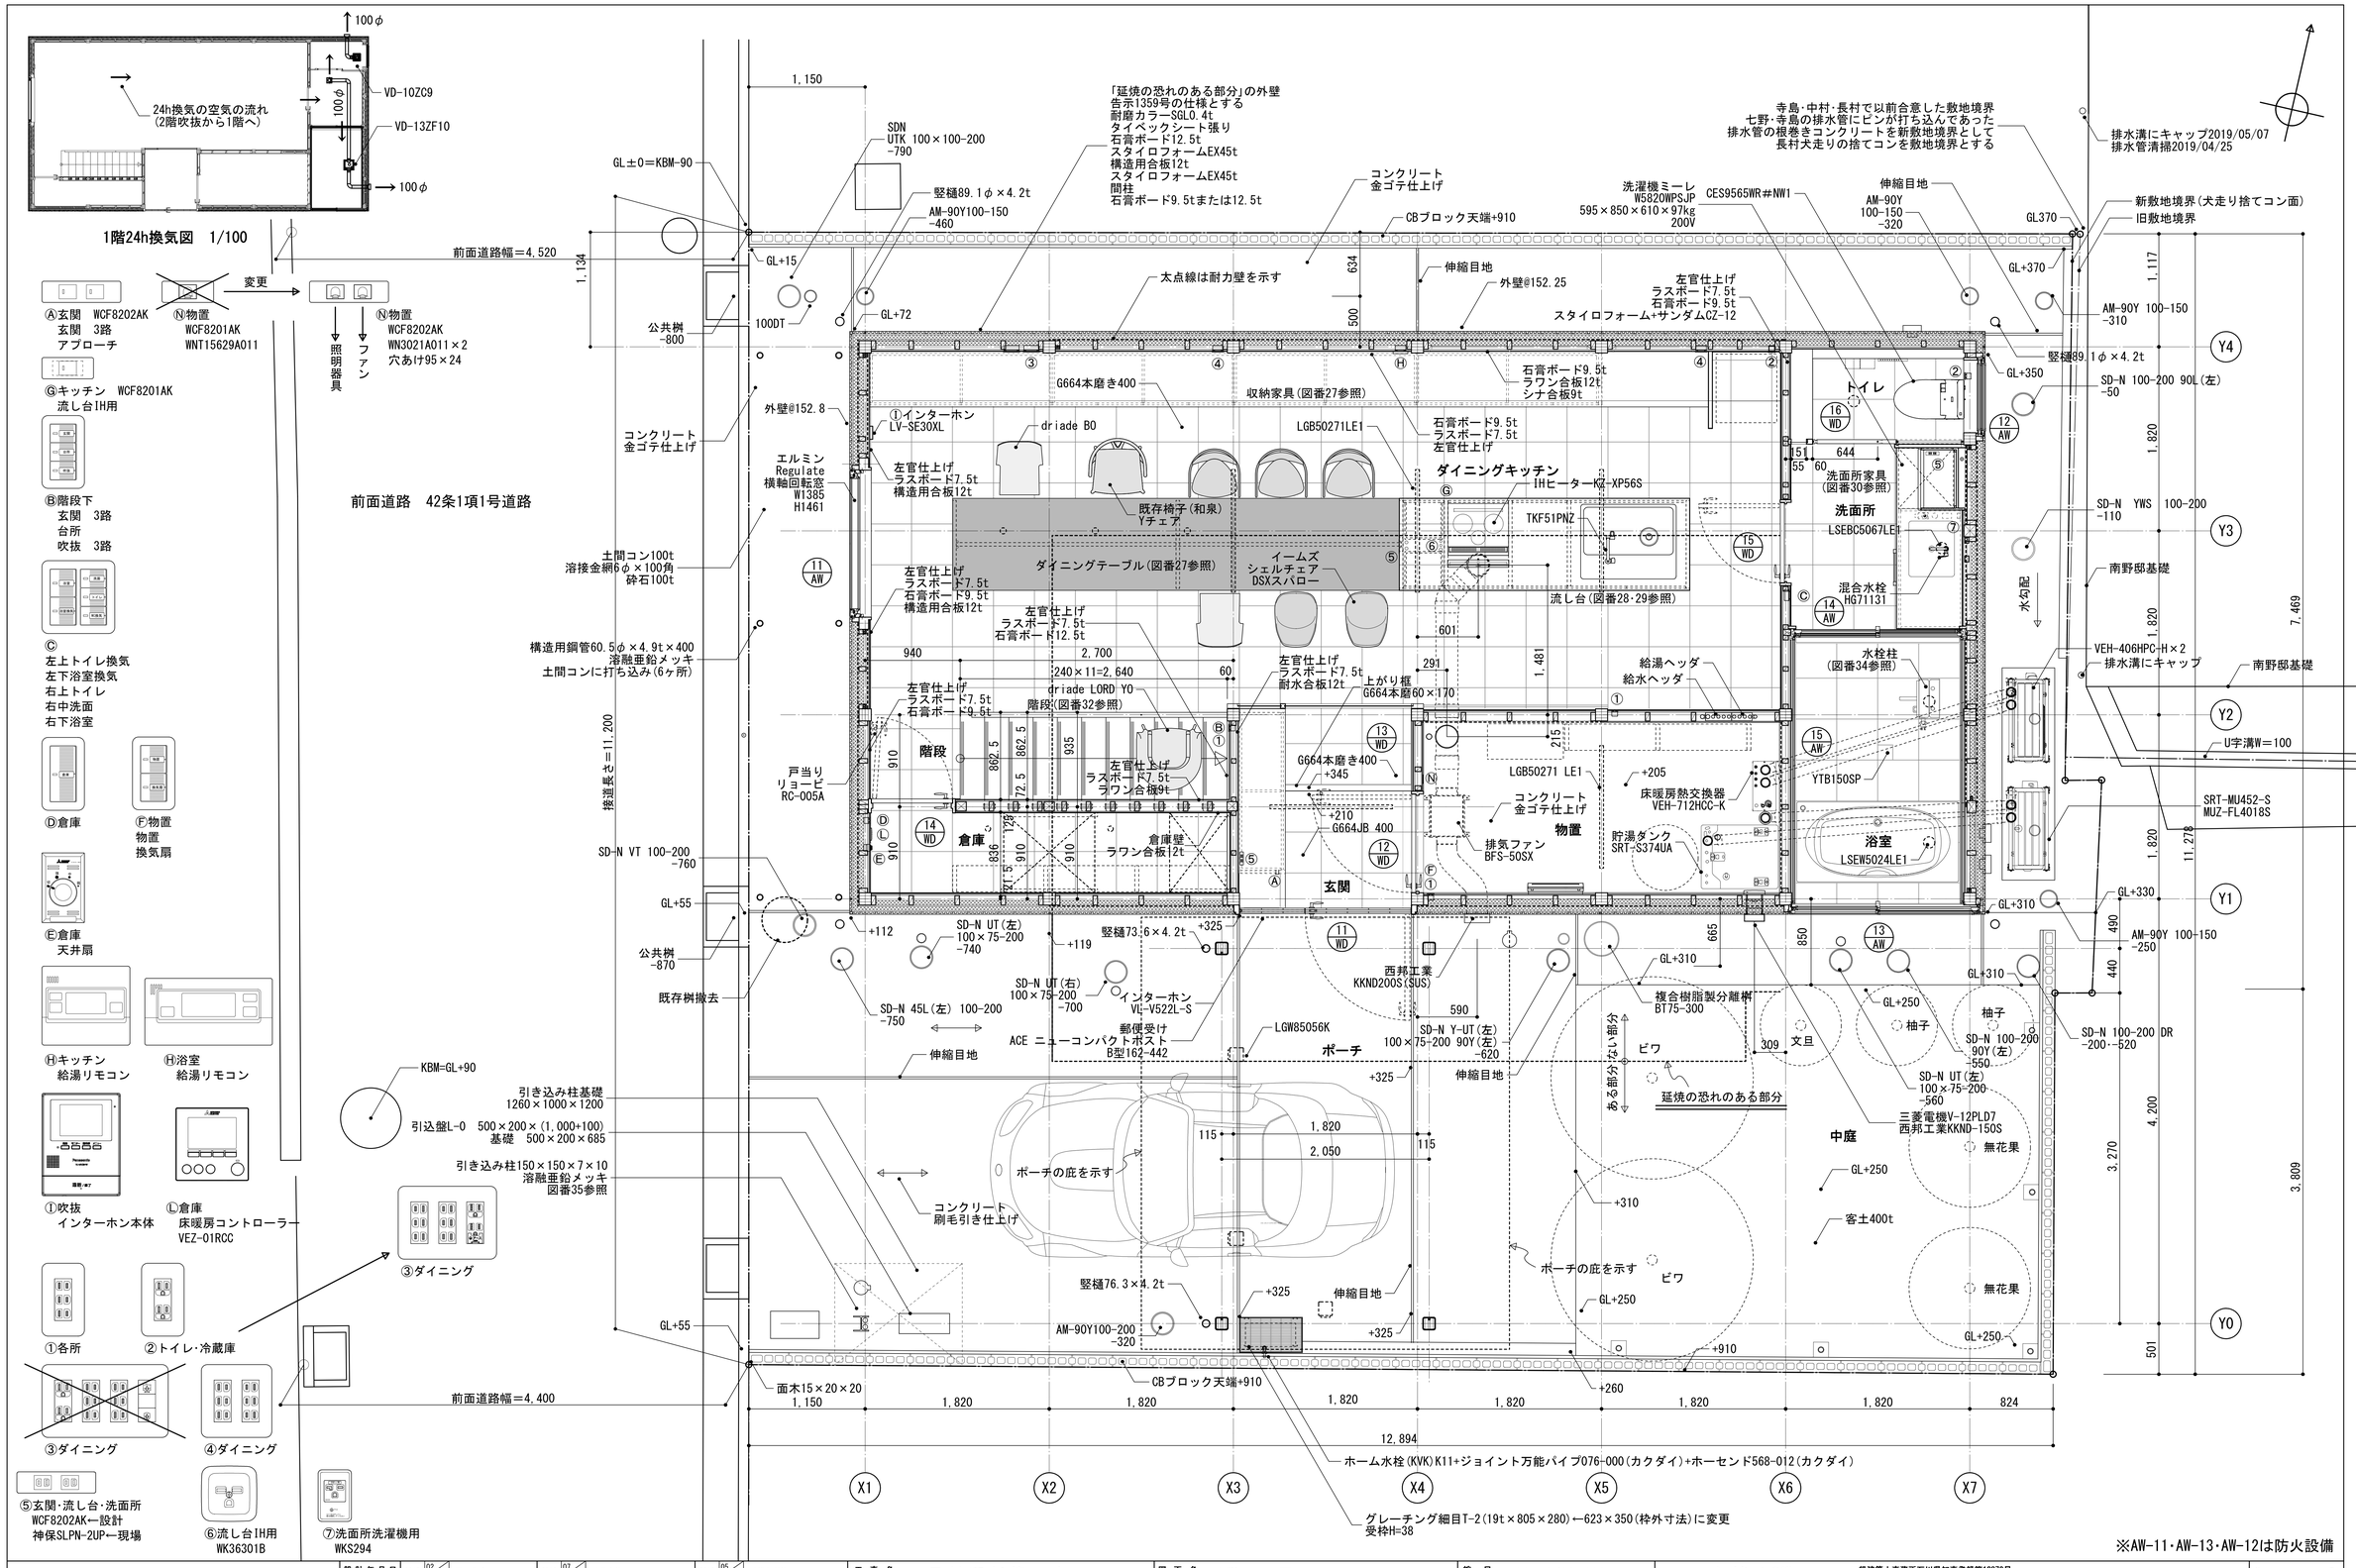

※AW-11・AW-13・AW-12は防火設備

設計年月日							
2017 02/15	図面作成	2018 07/05	地盤高修正	2019 05/08	外構など修正		
2018 04/11	Y4通り内壁仕上げ修正	08/26	GL・敷地境界修正	06/13	竣工図		
06/22	倉庫壁修正	08/30	倉庫換気扇追加・汚水桝修正				

工事名	図面名	縮尺		
長村邸新築工事	1階平面図	A1	1/30・100	No. ○
		A3	1/60・200	03

-Architect Office-
Stray[t] Sheep
一級建築士事務所石川県知事登録第12879号
長村寛行
〒920-0847石川県金沢市堀川町24-2
076-262-8712 fontana@sr.incl.ne.jp