※西面は全て延焼の恐れのある部分
※外壁に取り付けるサッシュは全て「防火設備」
※外壁に取り付けるベンドキャップは全て「ダンパー付」ステンレス製
※2階軒天はニチハ軒天ボード12t YL100(30分準耐火構造 軒裏QF030RS-0154)＋AEP塗装
　↑野地板厚30mm以上であるが防火のため軒天ボードを張る
※アプローチ軒天はH16国土交通省告示第789号野地板厚30mm以上なので木部あらわしOK

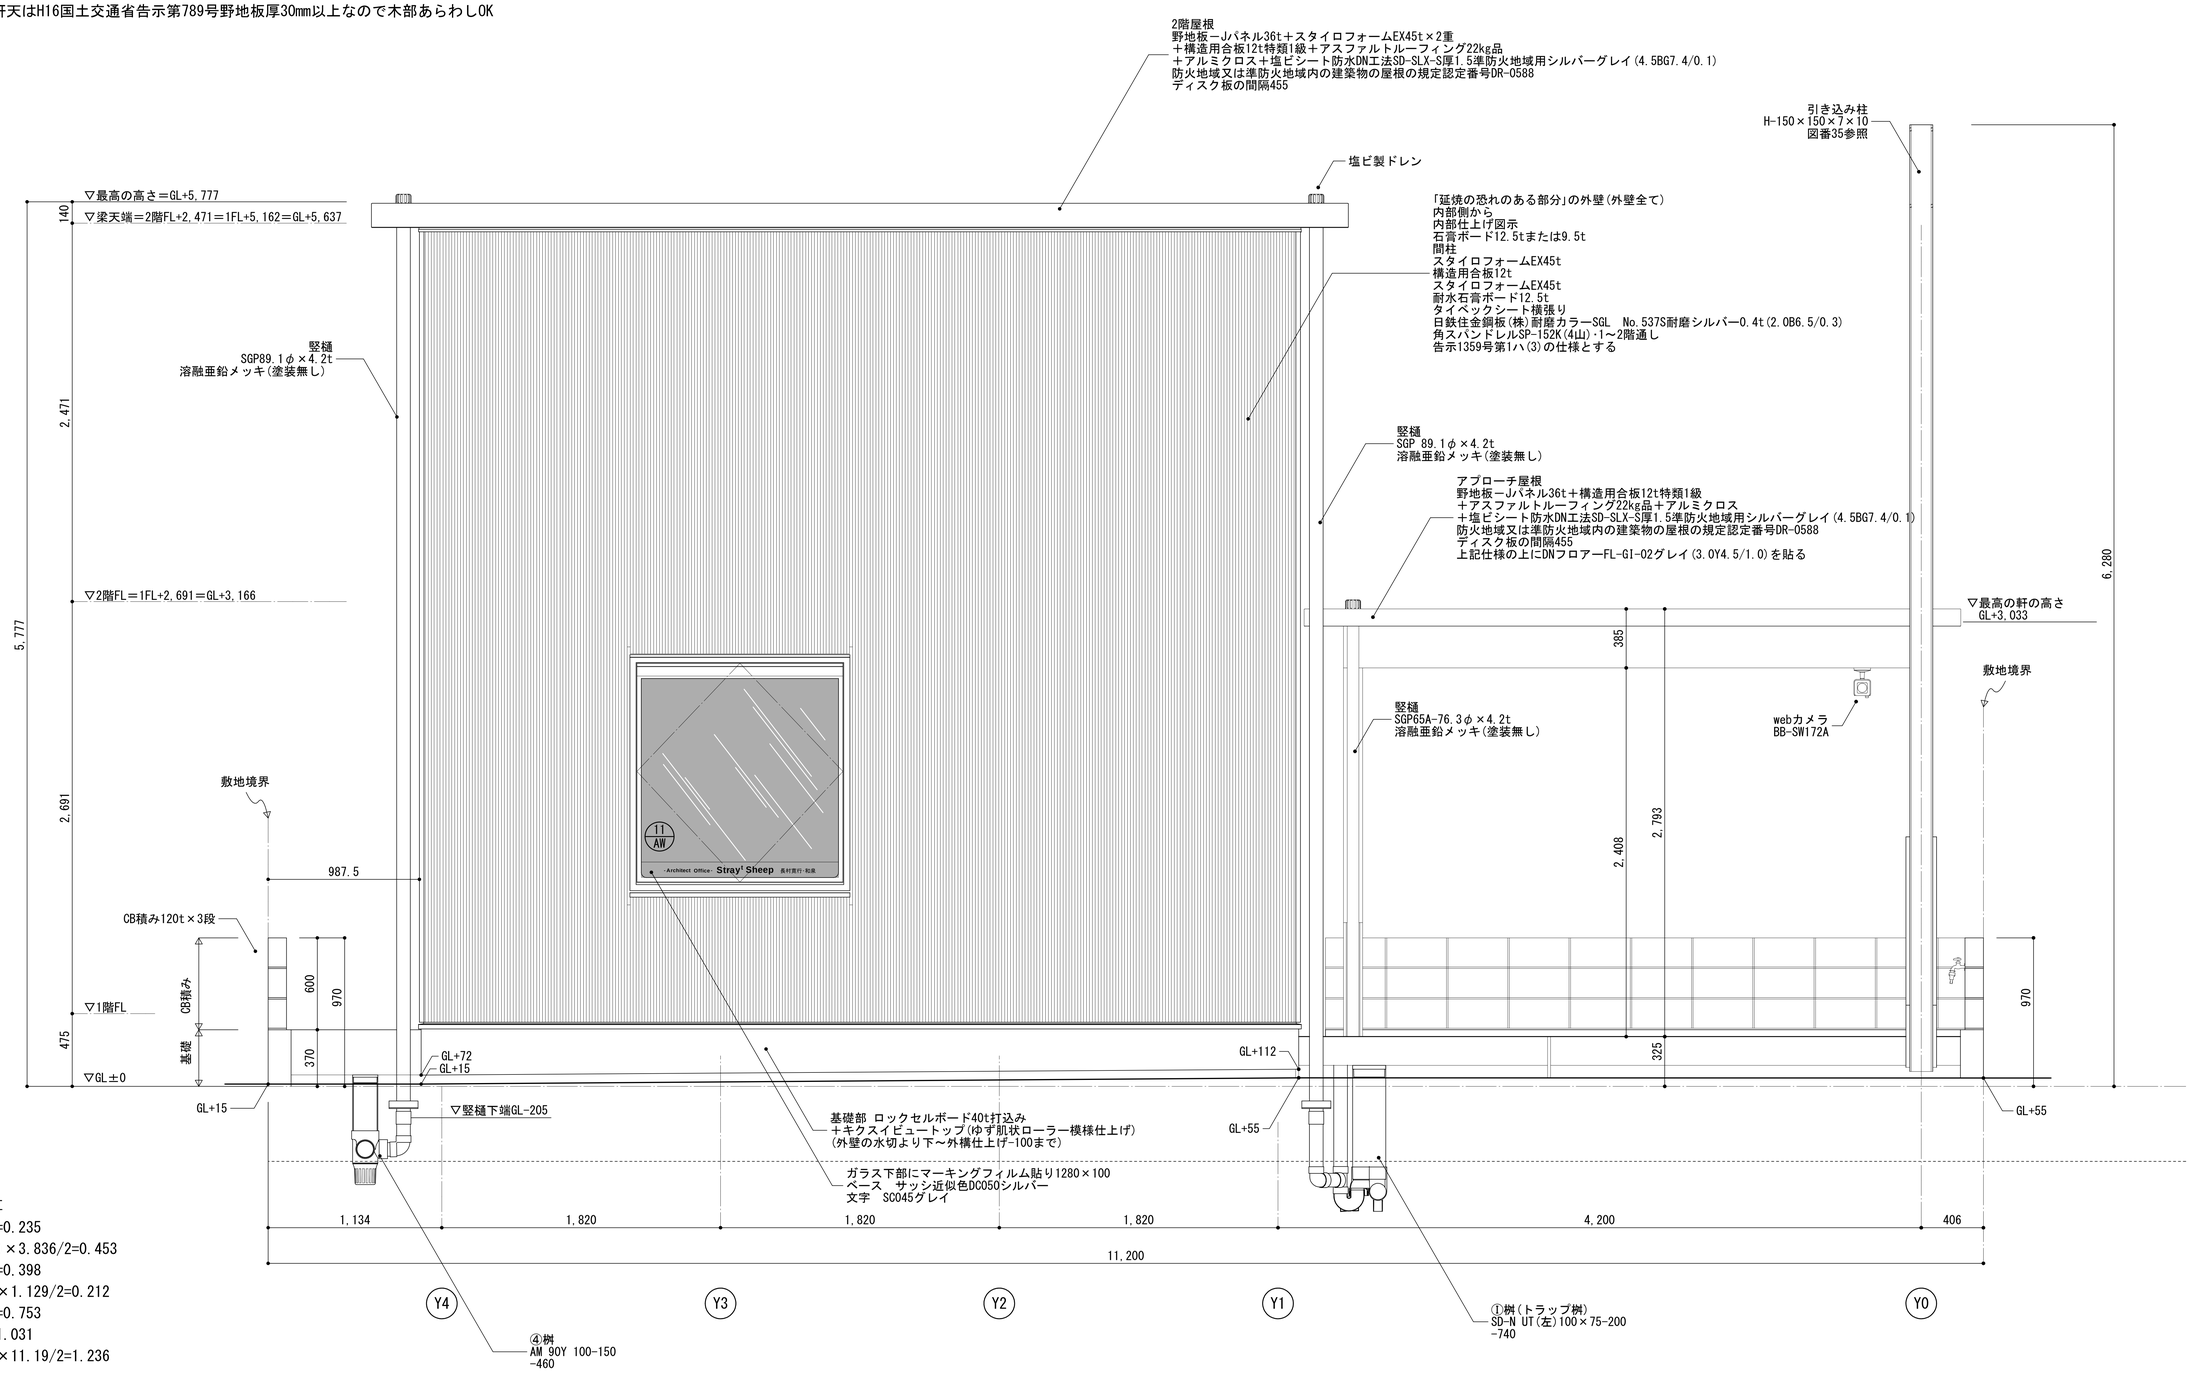

平均地盤高の計算
西　0.041×5.73=0.235
南　(0.041+0.195)×3.836/2=0.453
　　0.195×2.04=0.398
　　(0.195+0.18)×1.129/2=0.212
　　0.18×4.185=0.753
東　0.18×5.73=1.031
北　(0.18+0.041)×11.19/2=1.236

4.318/((5.73+11.19)×2)=0.128
平均地盤高はGL+128mm

設計年月日					
2018 01/18	シート防水認定番号修正	2018 07/17	軒天認定番号修正
06/21	外壁・防水修正	08/27	GL修正
07/05	最高の高さ等修正	2019 05/20	竣工図

工事名	図面名	縮尺		
長村邸新築工事	立面図-1　西面	A1	1/20	
		A3	1/40	

-Architect Office-
Stray t Sheep
一級建築士事務所石川県知事登録第12879号
長村寛行
〒920-0847石川県金沢市堀川町24-2
076-262-8712　fontana@sr.incl.ne.jp

No. 07