※北面は全て延焼の恐れのある部分
※外壁に取り付けるサッシュは全て「防火設備」
※外壁に取り付けるベンドキャップは全て「ダンパー付」

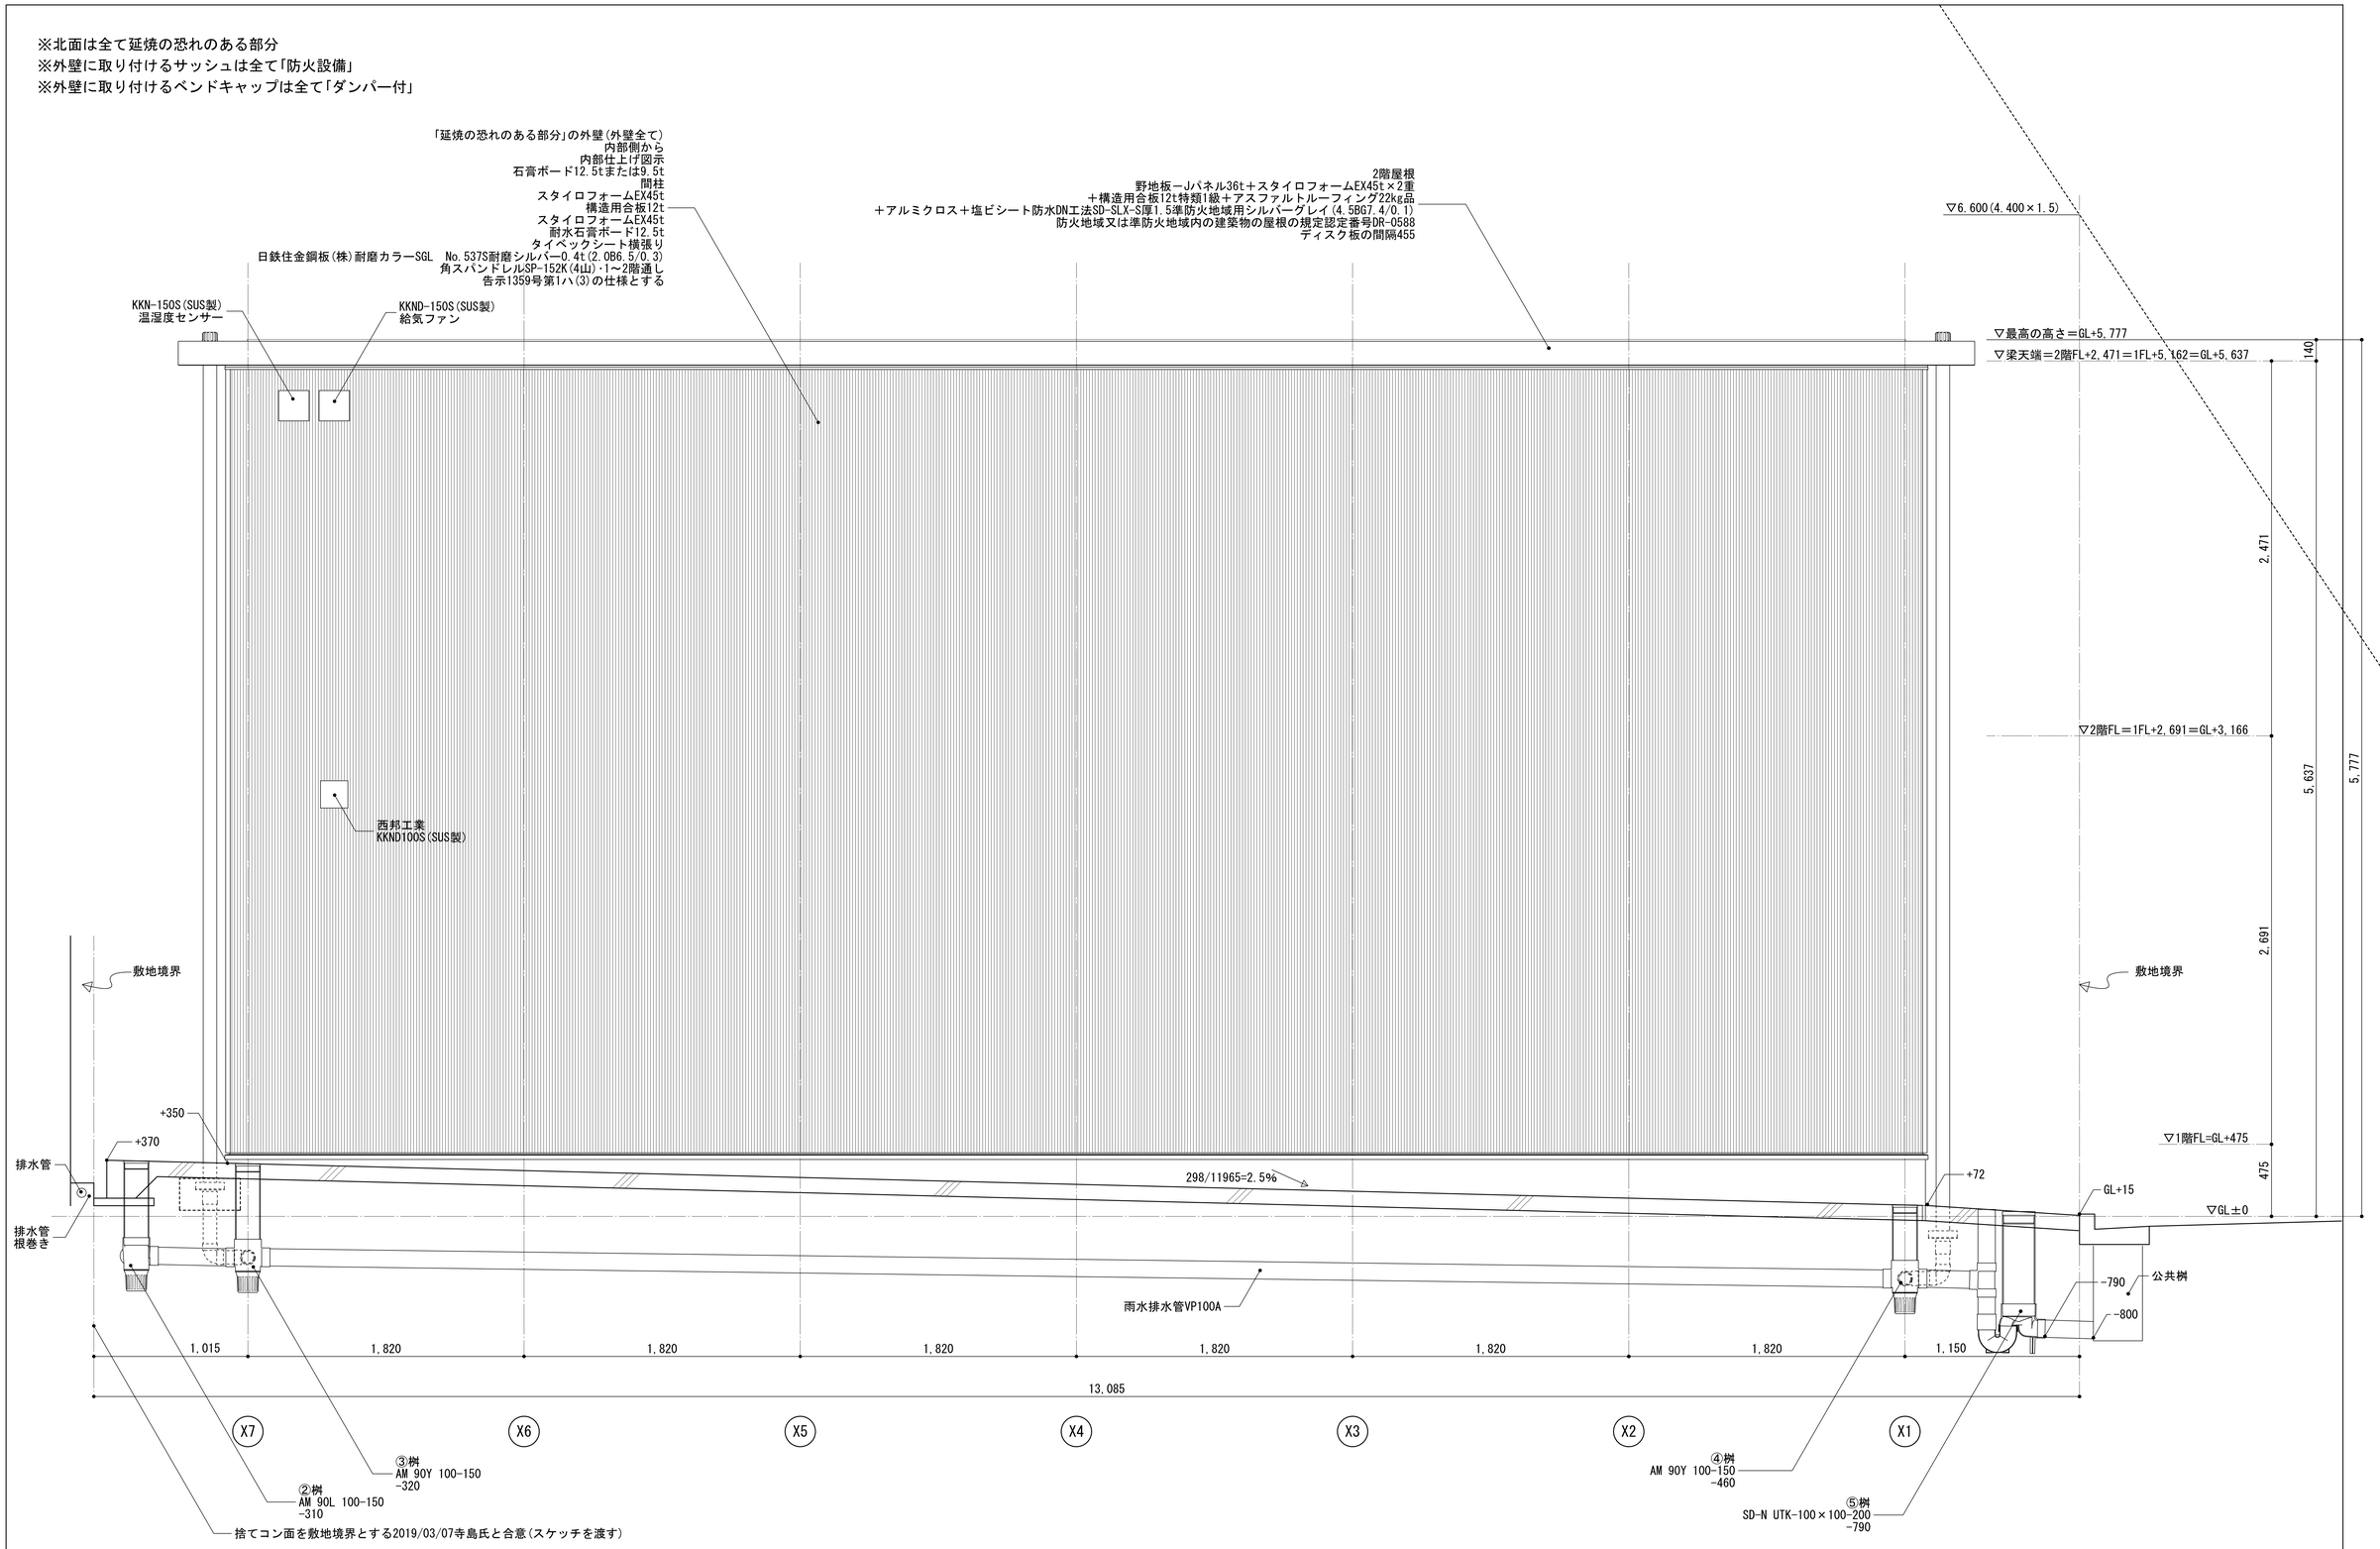

設計年月日			工事名	図面名	縮尺		No.
2018 06/21 外壁・防水修正 07/05 最高の高さ等修正 08/27 GL修正 2019 05/20 竣工図	長村邸新築工事	立面図-1 北面	A1 1/20 A3 1/40	-Architect Office- Stray[t] Sheep 一級建築士事務所石川県知事登録第12879号 長村寛行 〒920-0847石川県金沢市堀川町24-2 076-262-8712 fontana@sr.incl.ne.jp	○ 10