


棚柱端部用10000-00029-1495・ブラック・4本  
 棚柱中央用10001-00020-1495・ブラック・1本  
 棚受10105-00302ブラック・40個  
 棚板10700-00012-256×798.5×18・20枚←注文数1で2枚

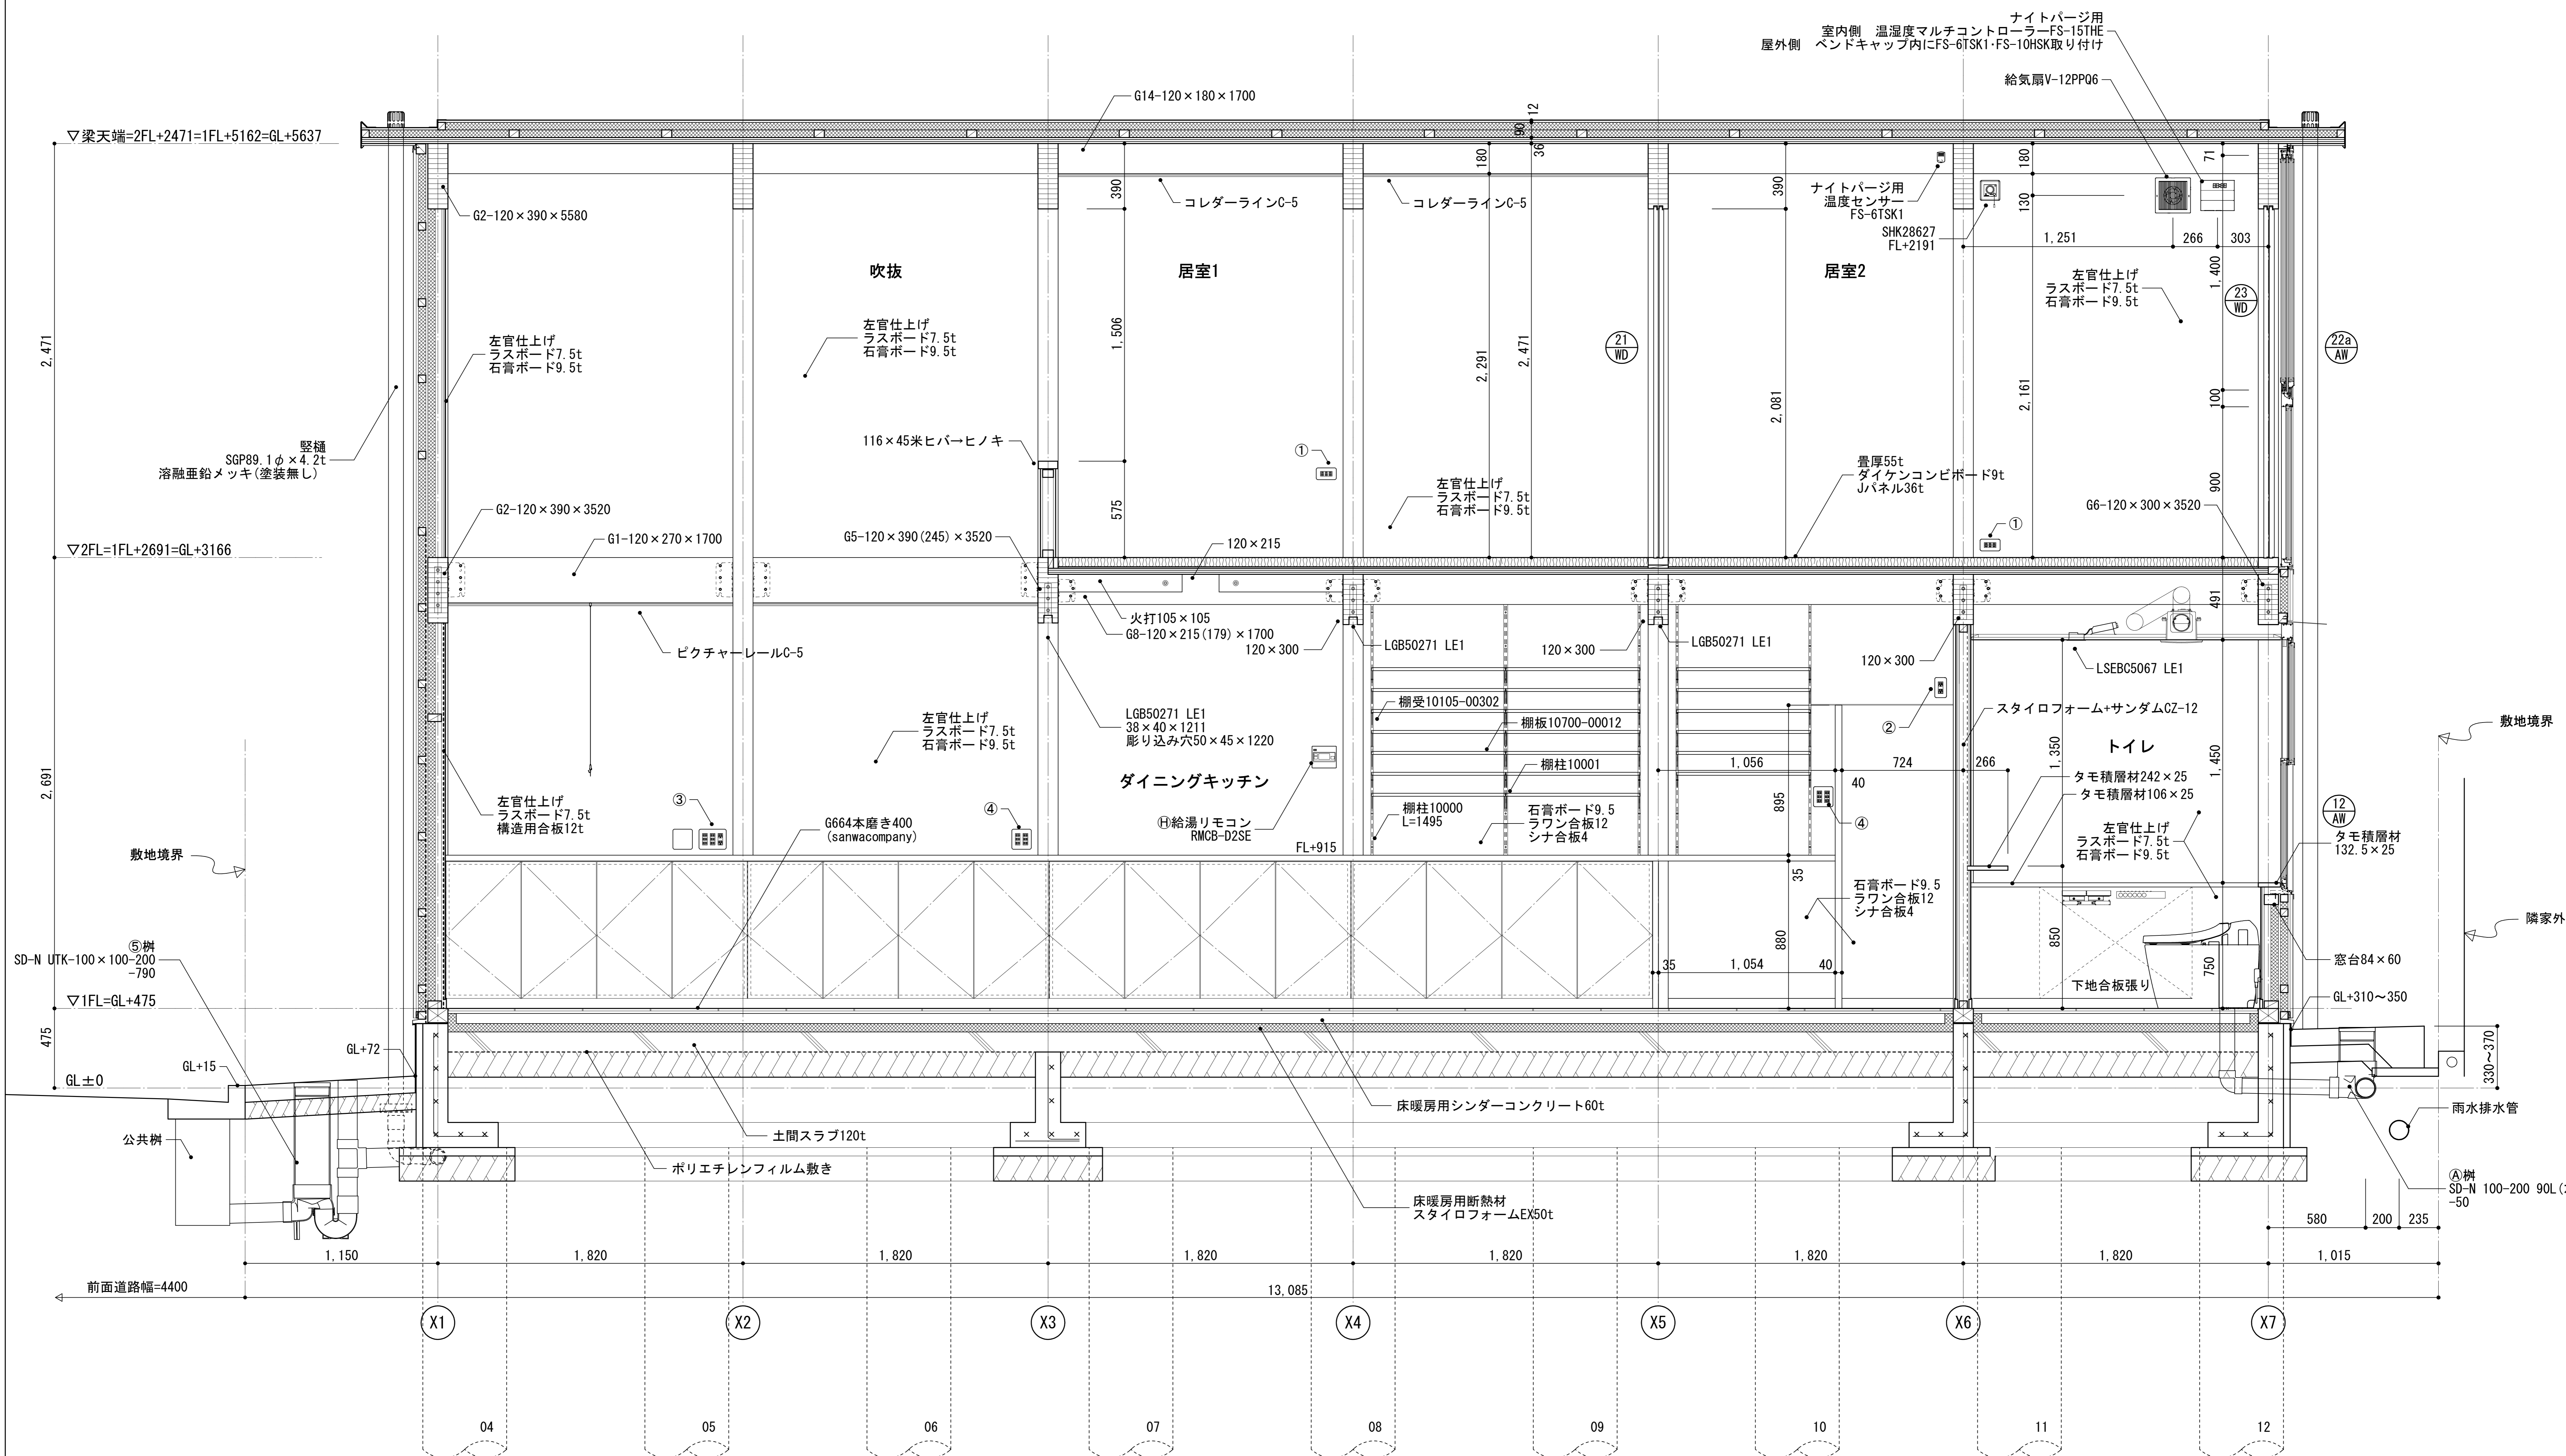

設計年月日 2017.10.02 図面作成 2018.05.21 梁成修正 06.28 図修正	2019.01.11 キヤビネット高さ修正 05.23 竣工図	工事名 <b>長村邸新築工事</b>	図面名 <b>Y4通り断面図</b>	縮尺 A1 1/20 A3 1/40	-Architect Office- <b>Stray Sheep</b> 〒920-0847 石川県金沢市堀川町24-2 076-262-8712 Tontana@str.incl.ne.jp	一級建築士事務所 石川県知事登録第12879号 <b>長村寛行</b>	No. <b>20</b>
--	------------------------------------	-----------------------	-----------------------	--------------------------	--	--	------------------